


(X00) (X01) (X02) (X03) (X04) (X05) (X06) (X07) (X08) (X09) (X10) (X11) (X12) (X13) (X14) (X15) (X16)

108000


3600	7200	7200	7200	7200	7200	7200	7200	7200	7200	7200	7200	7200	7200	7200	3600
------	------	------	------	------	------	------	------	------	------	------	------	------	------	------	------

■木製工作物修繕工事 (※赤字は変更工事を示す)
(※青字は撤去を示す)


KC01	ガラススクリーン更新→PCルーバーに変更
KC57	ローズガーデン門扉・トレリス撤去更新
K69	特別展示室 反射板撤去
K70	アトリウム デッキ壁撤去
KC72	エントランス 受付カウンター更新
KC73	アトリウム ウッドデッキクリーニング
K74	アトリウム パーゴラ 2-UC塗替
K75	アトリウム H鋼、ルーバー撤去
K77	設備置場 木製目隠し既存利用 塗装塗替
KN78	授乳室、館長室応接室 ガラス割れ更新
KN79	アトリウム H鋼撤去に伴うウッドデッキ更新
KC93	アトリウム 日除けテント設置

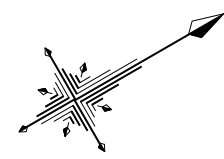

(Y05) 11400
7800
(Y04) 3600
(Y03) 7800
(Y02) 21600
7800
(Y01) 3000
(Y00)

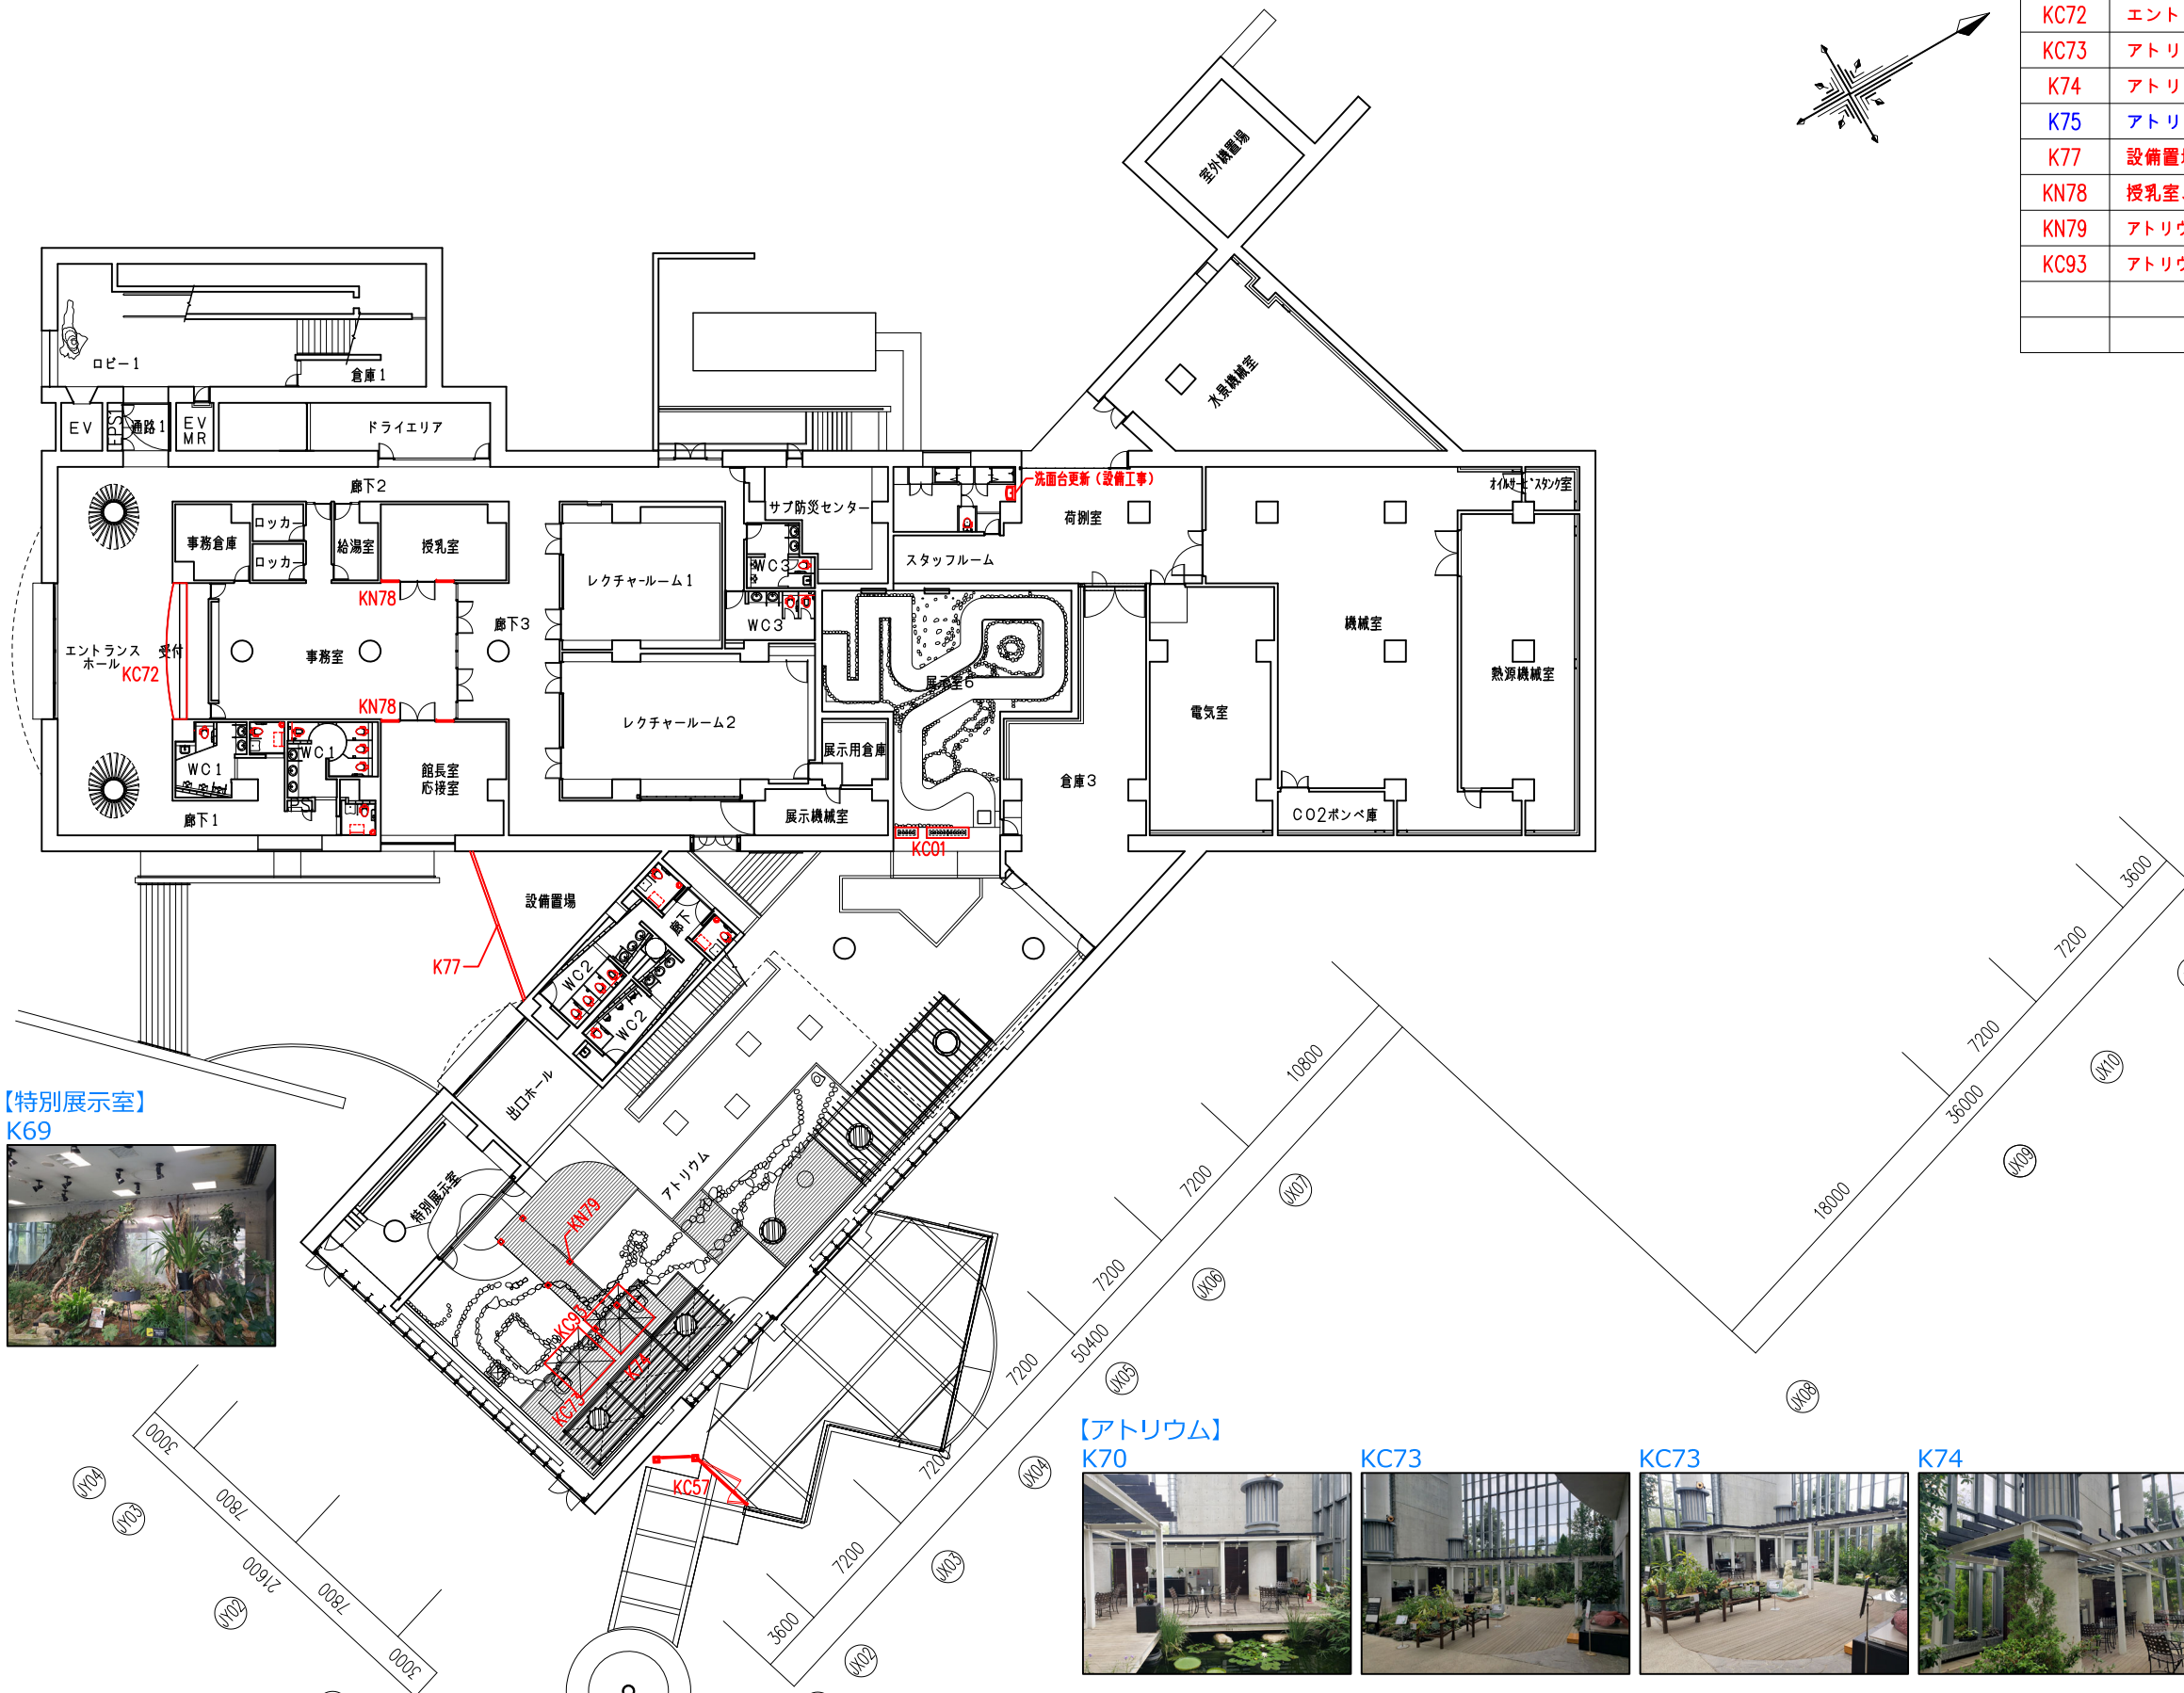

【エントランスホール】
KC72

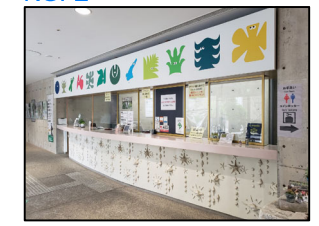


【特別展示室】
K69




【設備置場】
K77



【ローズガーデン】
KC57

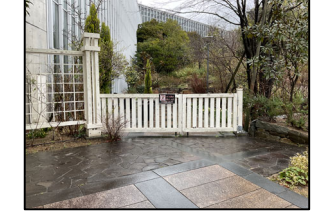

【アトリウム】
K70

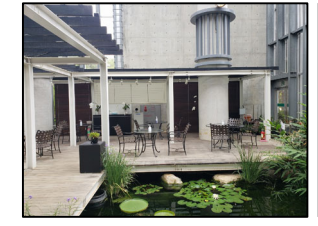

KC73



KC73



K74



K74



(X00) (X01) (X02) (X03) (X04) (X05) (X06) (X07) (X08) (X09) (X10) (X11) (X12) (X13) (X14) (X15) (X16)

【展示室5】
K18



K25



K06




K07



K08



K09

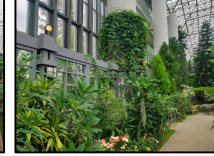



K10



K11




■木製工作物修繕工事 (※赤字は変更工事を示す) (※青字は撤去を示す)	
K06~K11	展示室5 トレリス更新
K12~K17	展示室5 トレリス更新
K18~K19	展示室5 トレリス更新
K20~K23	展示室5 トレリス更新
K24	展示室5 腰壁更新
K25	展示室5 トレリス更新 (バックヤード)
K26~K27	展示室5 トレリス更新
K71	展示室5 花壇撤去
KC76	テラス ベンチ更新、トレリス撤去
KN80	展示室5 ウッドデッキ更新
KN81	テラス インフラ撤去 (設備工事)に伴う玉砂利洗い出し復旧

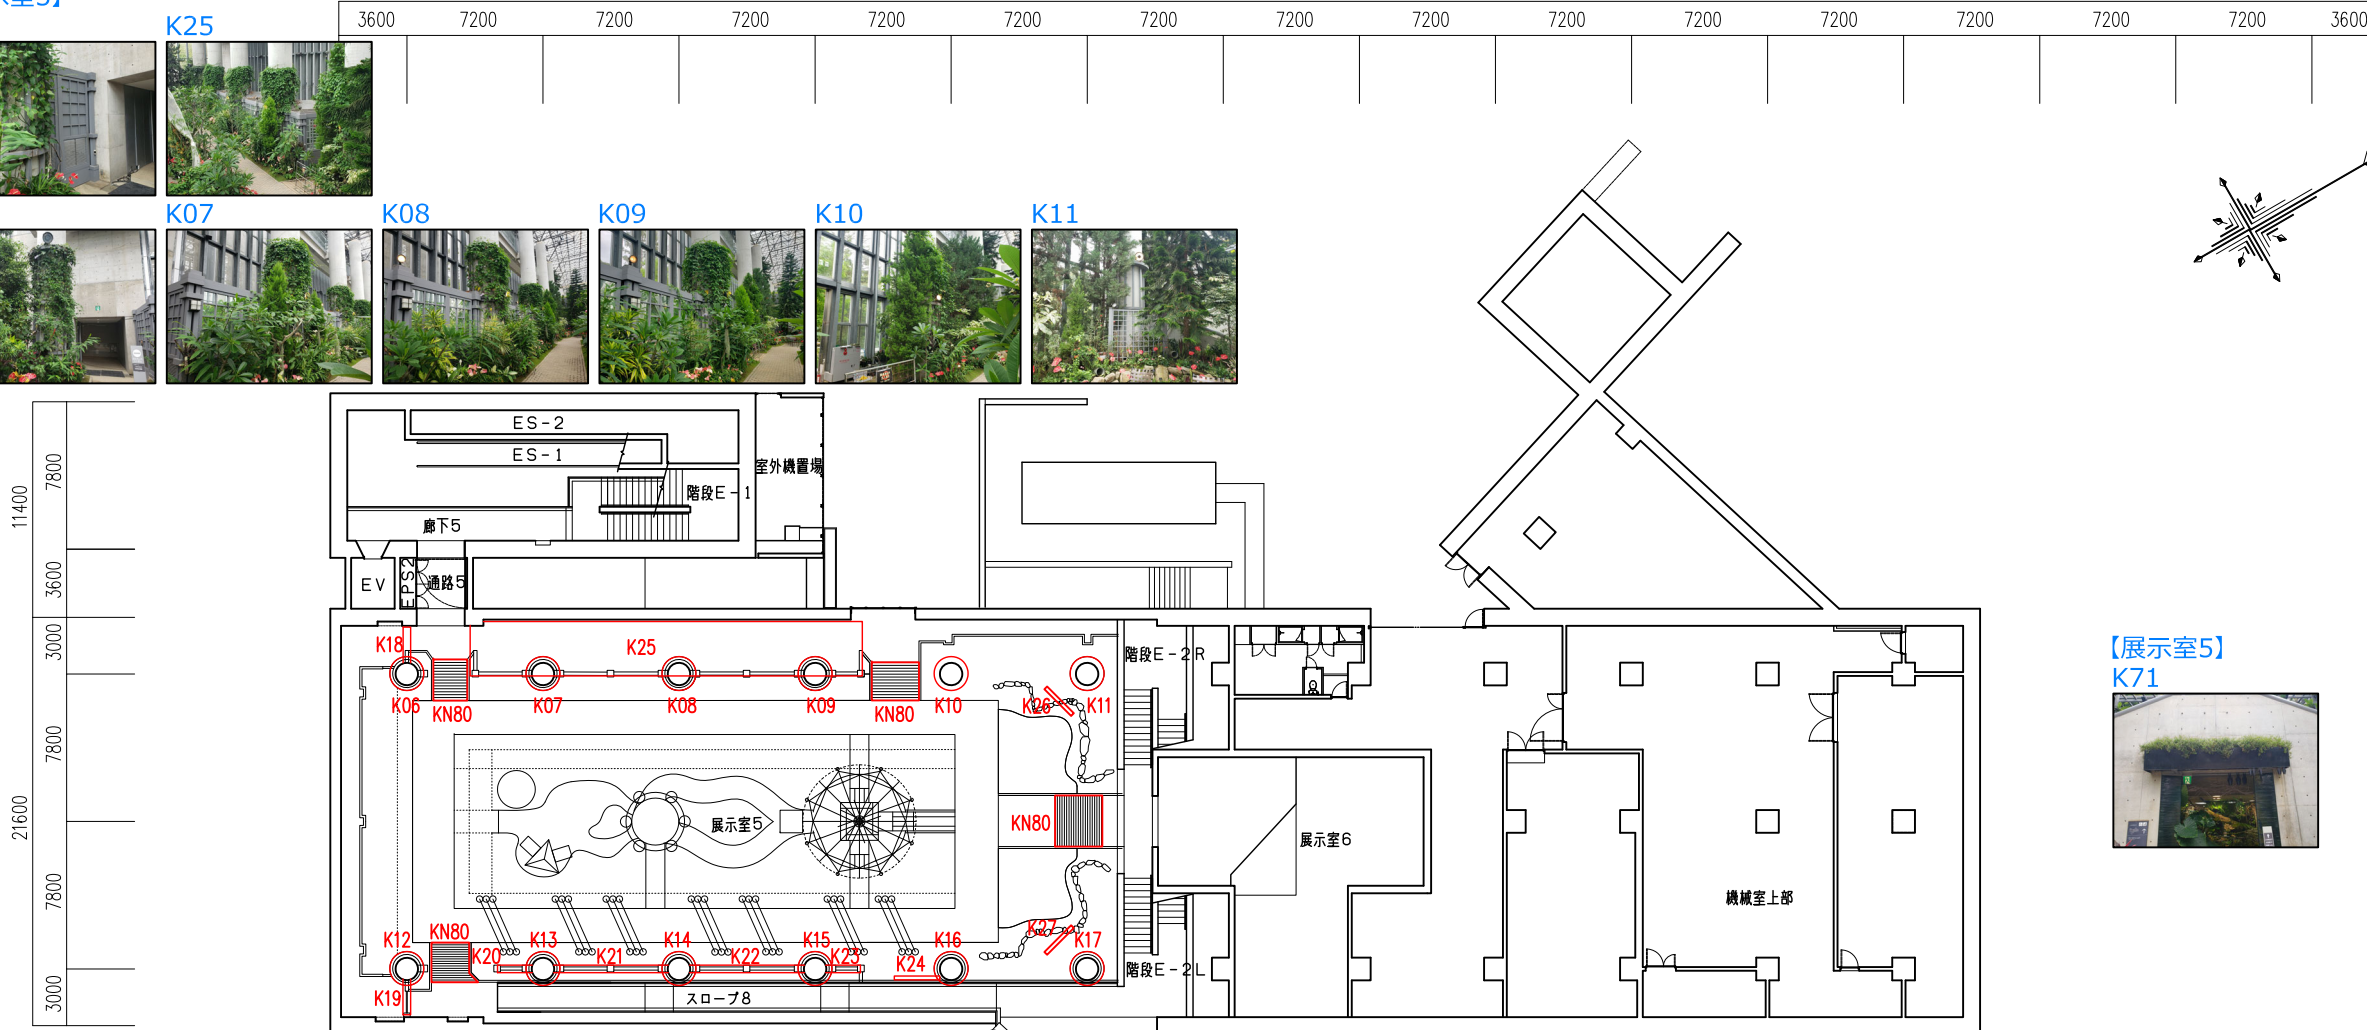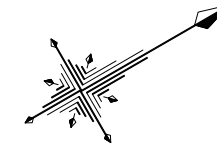

【展示室5】
K71



【テラス】
KC76

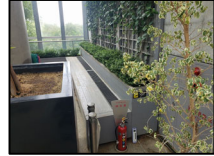

【展示室5】
K12・K19



K13・K20



K14・K21



K15・K22



K23




K24



K16



K17

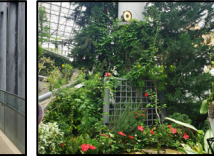

(X00) (X01) (X02) (X03) (X04) (X05) (X06) (X07) (X08) (X09) (X10) (X11) (X12) (X13) (X14) (X15) (X16)

108000

3600 7200 7200 7200 7200 7200 7200 7200 7200 7200 7200 7200 7200 7200 7200 3600

KC49 K28 K29 K30 K31 K32 K33 K34 K35 K36




KC46




(Y05)

11400
7800
3600
3000
7800
21600
7800
3000
(Y04)
(Y03)
(Y02)
(Y01)
(Y00)

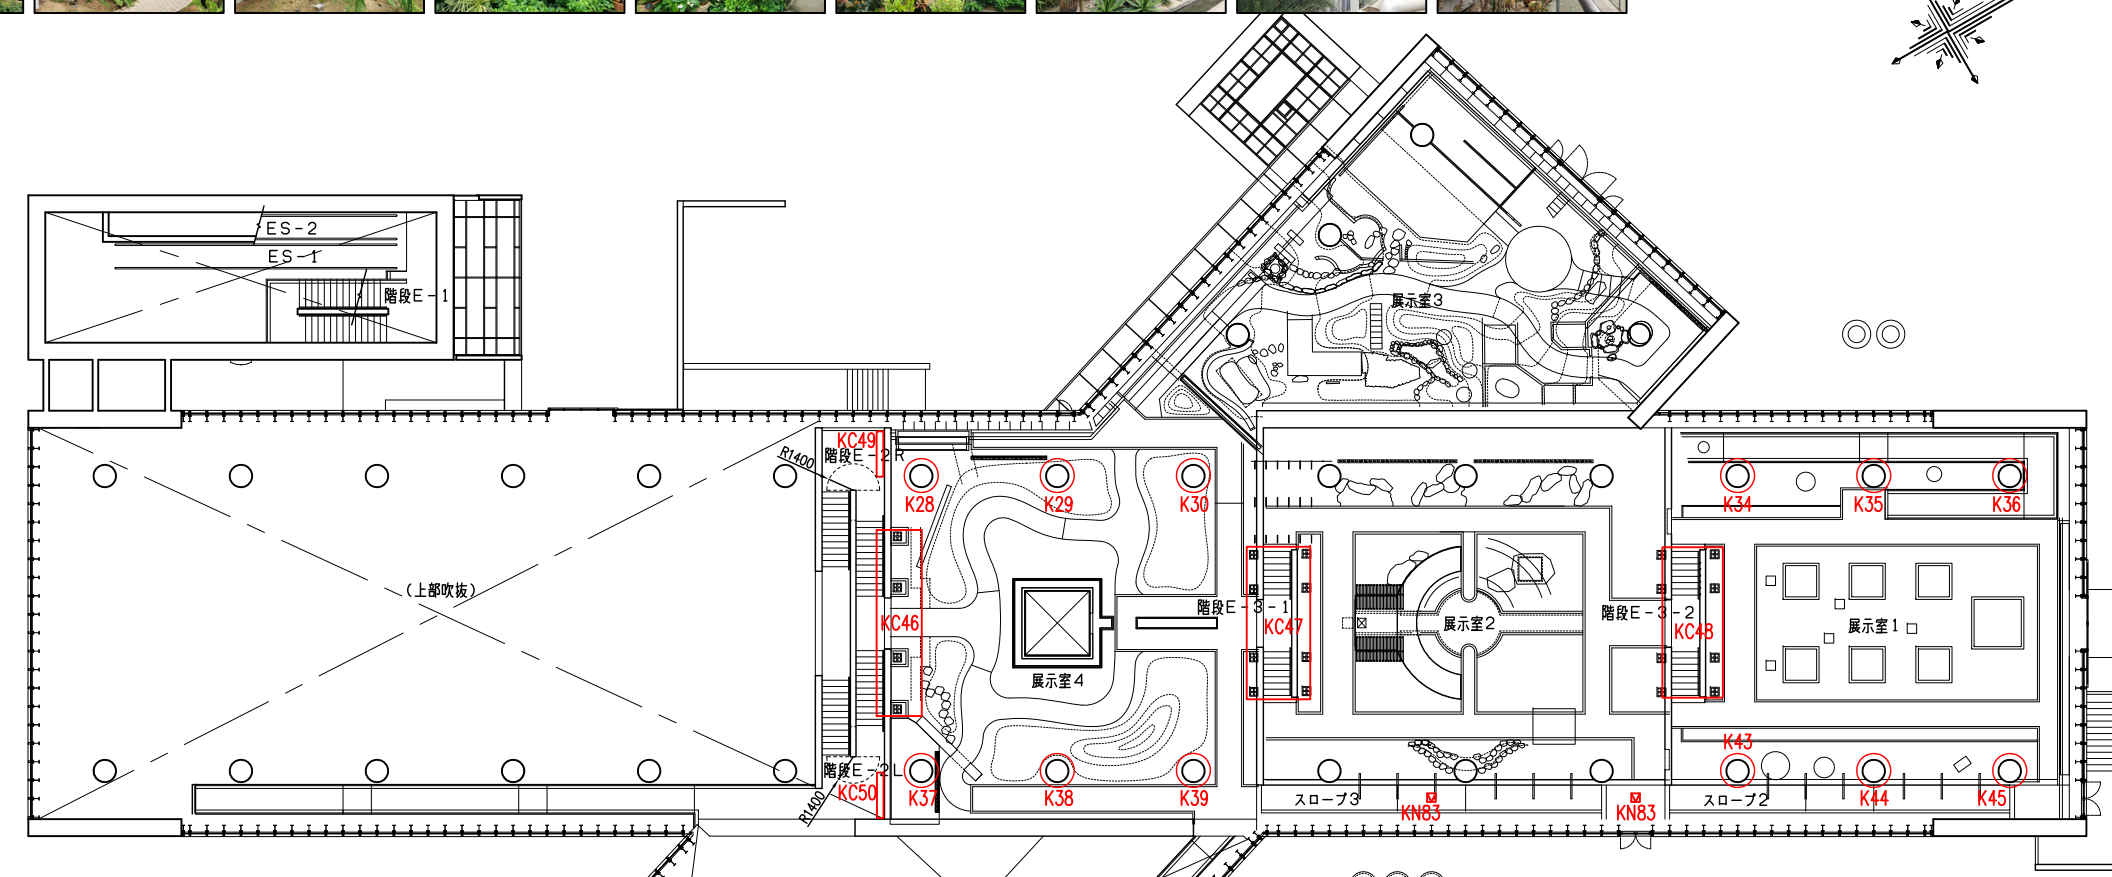

■木製工作物修繕工事 (※赤字は変更工事を示す)
(※青字は撤去を示す)


K28~K30	展示室4 トレリス更新
K31~K33	展示室2 トレリス撤去
K34~K39	展示室1・4 トレリス更新
K40~K42	展示室2 トレリス撤去
K43~K45	展示室1 トレリス更新
KC46	ゲート 2UC塗替:柱補強
KC47~KC48	ゲート 柱脚補強
KC49~KC50	花壇更新(寸法縮小)
K51~K53	展示室1・2 壁(モニュメント)撤去
K54~K56	展示室2 トレリス撤去
K58~K60	展示室3 トレリス撤去
K61~K63	展示室3 モニュメント、展示撤去
K64	展示室3 茶室撤去(エアコン撤去含む、作業エアコン電源対応は本工事)
K65~K67	展示室4 モニュメント撤去
KN82	スロープ6 側板塗装更新(H250、L8000)
KN83	スロープ3 床点検口復旧

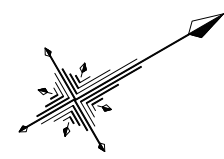

K65 K66



K67 K68

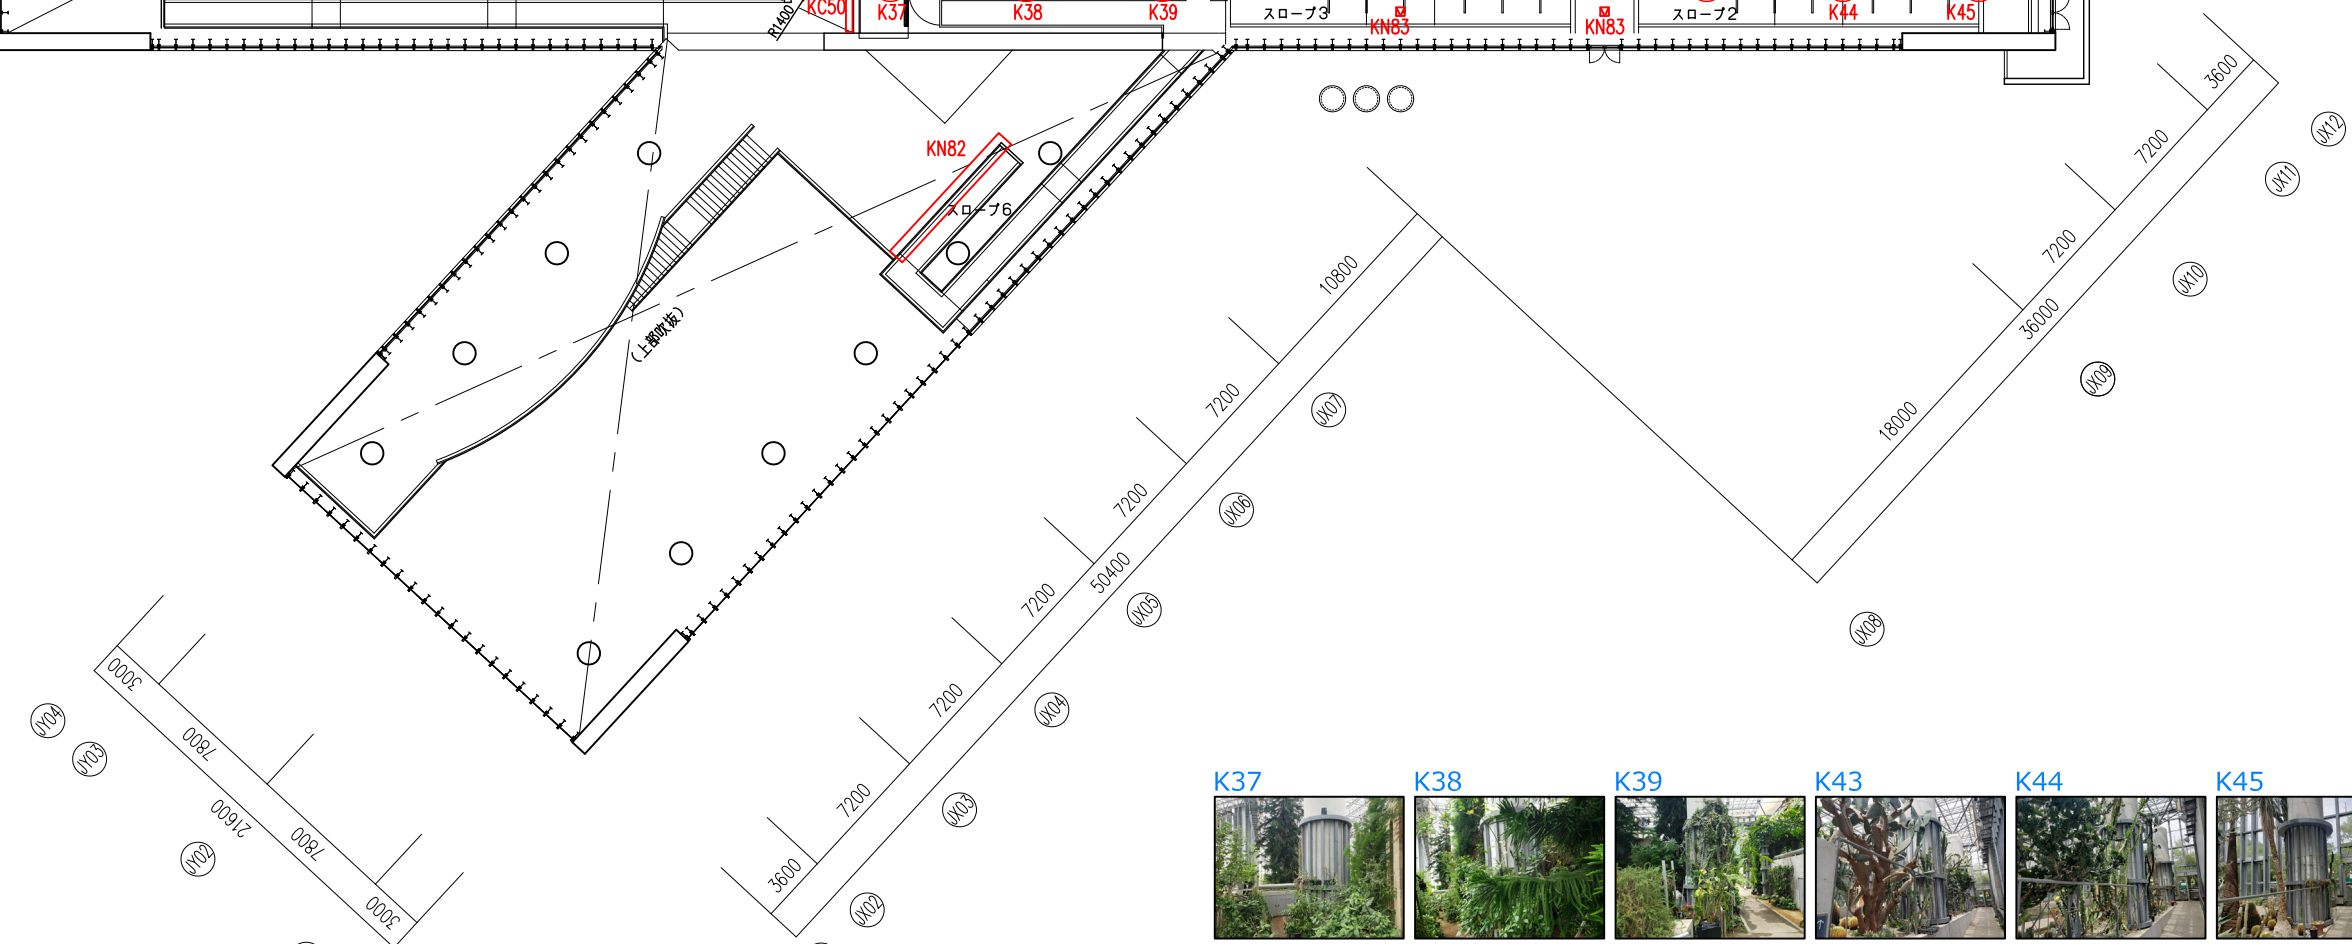



K37 K38 K39 K43 K44 K45



(X00) (X01) (X02) (X03) (X04) (X05) (X06) (X07) (X08) (X09) (X10) (X11) (X12) (X13) (X14) (X15) (X16)

108000

3600	7200	7200	7200	7200	7200	7200	7200	7200	7200	7200	7200	7200	7200	7200	7200	7200	3600
------	------	------	------	------	------	------	------	------	------	------	------	------	------	------	------	------	------

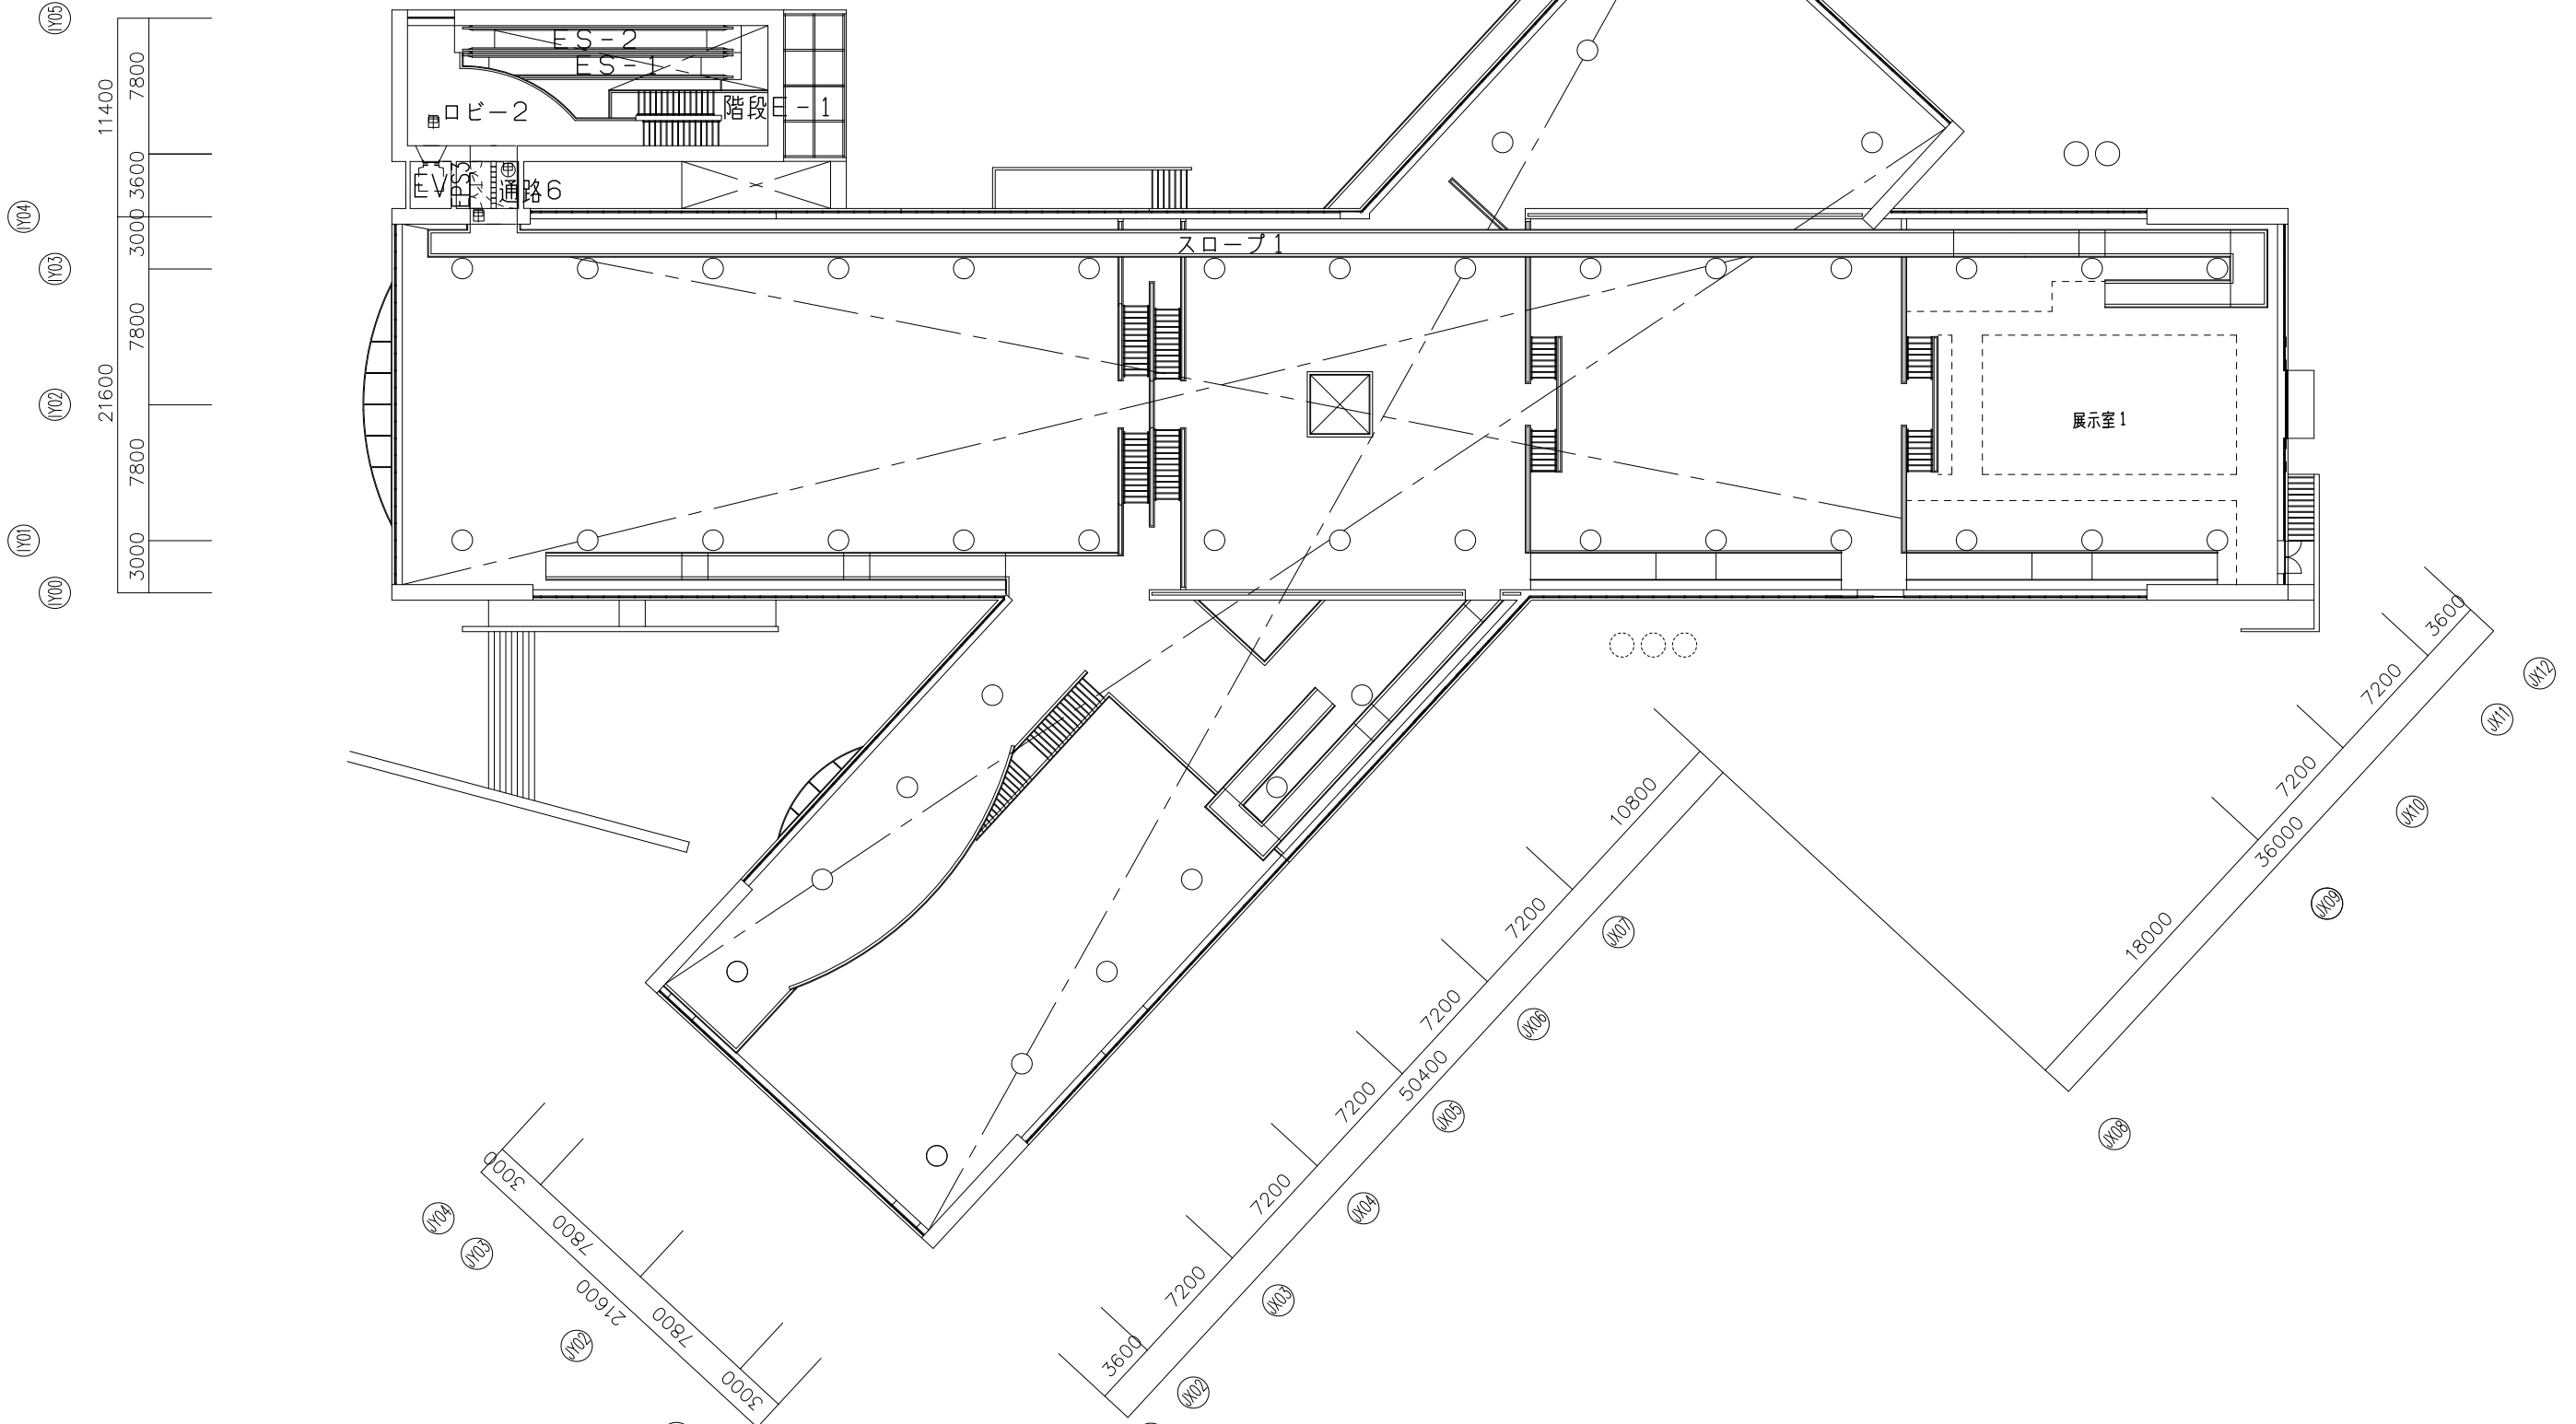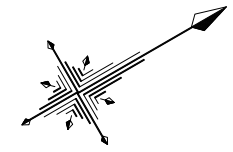

*消火栓更新 8カ所 (機械設備工事)

SHIMIZU
DESIGN BUILD
SINCE 1804


竣工図	整理番号
竣工日 '25.03.10	A 28
上巻図番	図番

清水建設
清水建設株式会社関西支店一級建築士事務所


設計責任者	設計部長	グループ長	担当	担当
建築設計2部	中川 建	小山 裕之	加地 剛之	
原簿部又は支店				

年月日	71 238005
'25.03.10	淡路夢舞台公園温室大規模修繕工事
縮尺	(現況) 4階平面図
1/200(A1)	
1/400(A3)	

A - 28	一級建築士 第259248号 中川 建
--------	------------------------

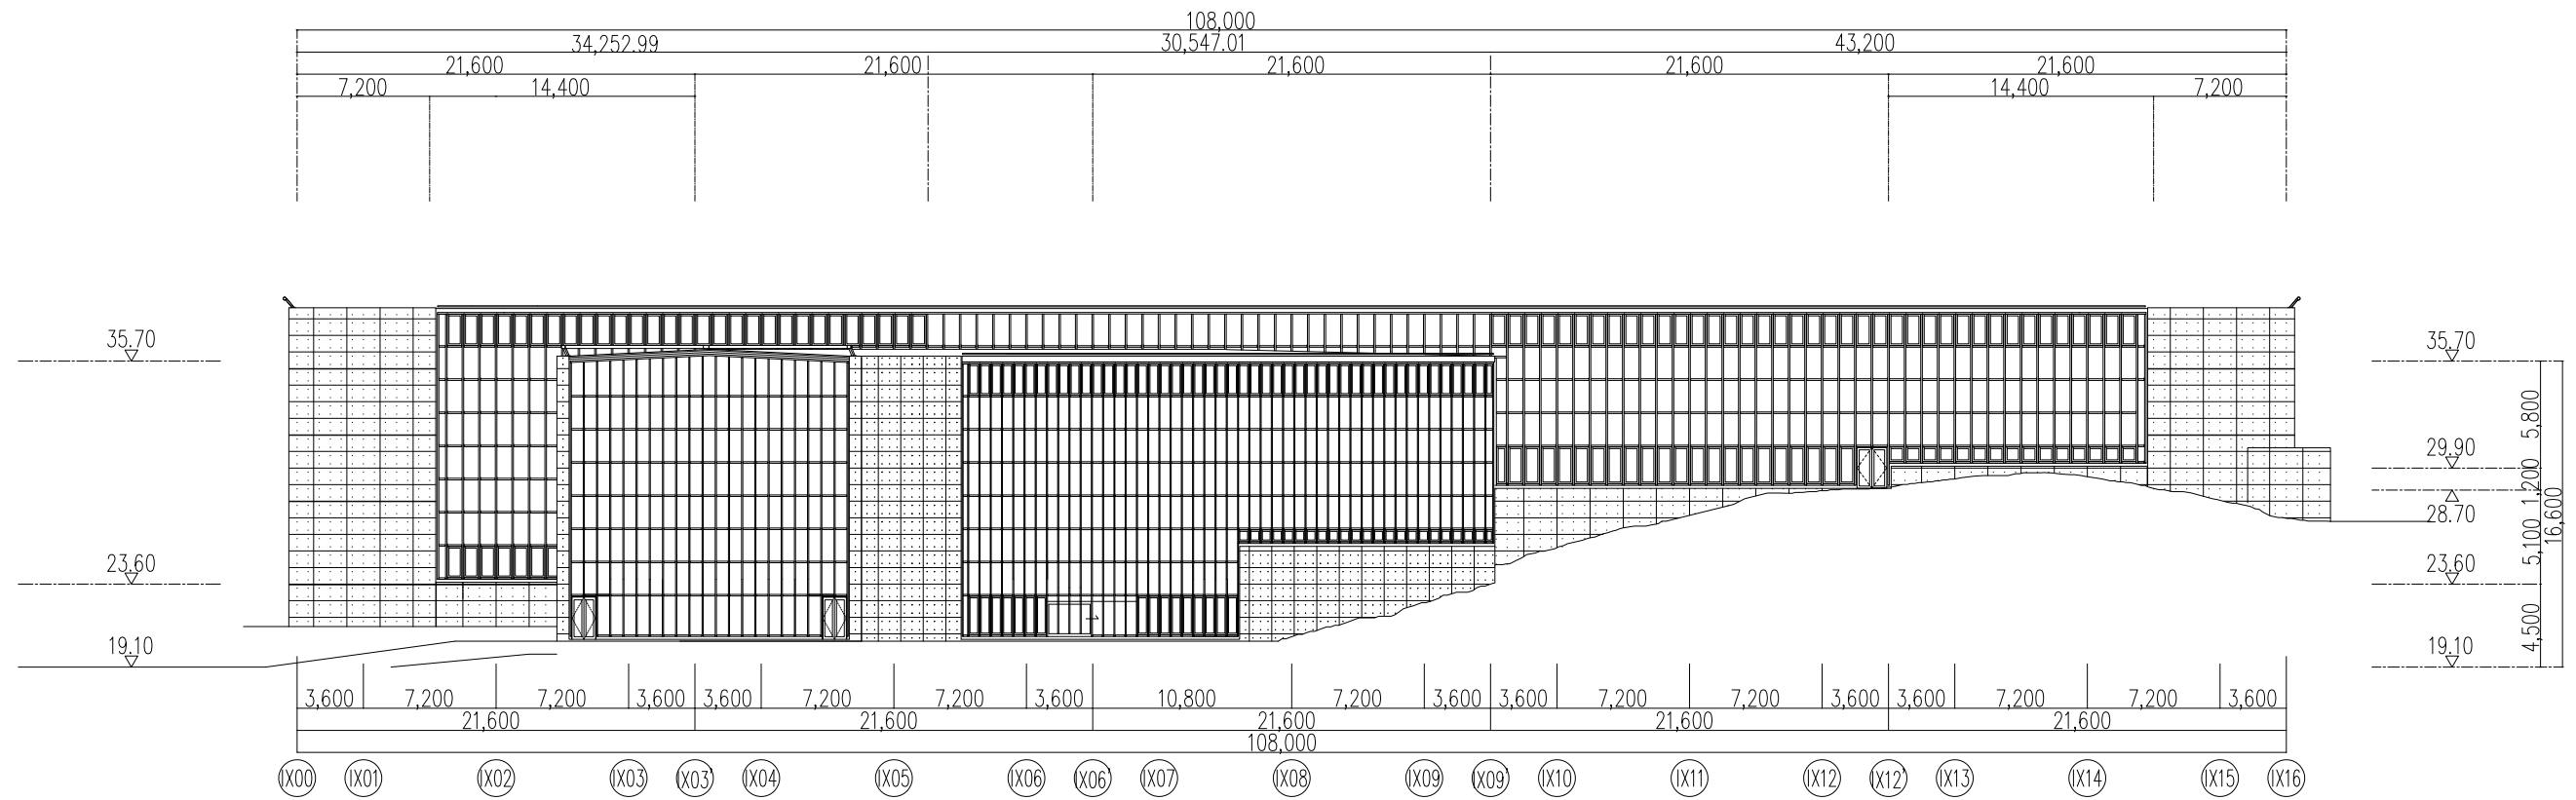


東立面図2

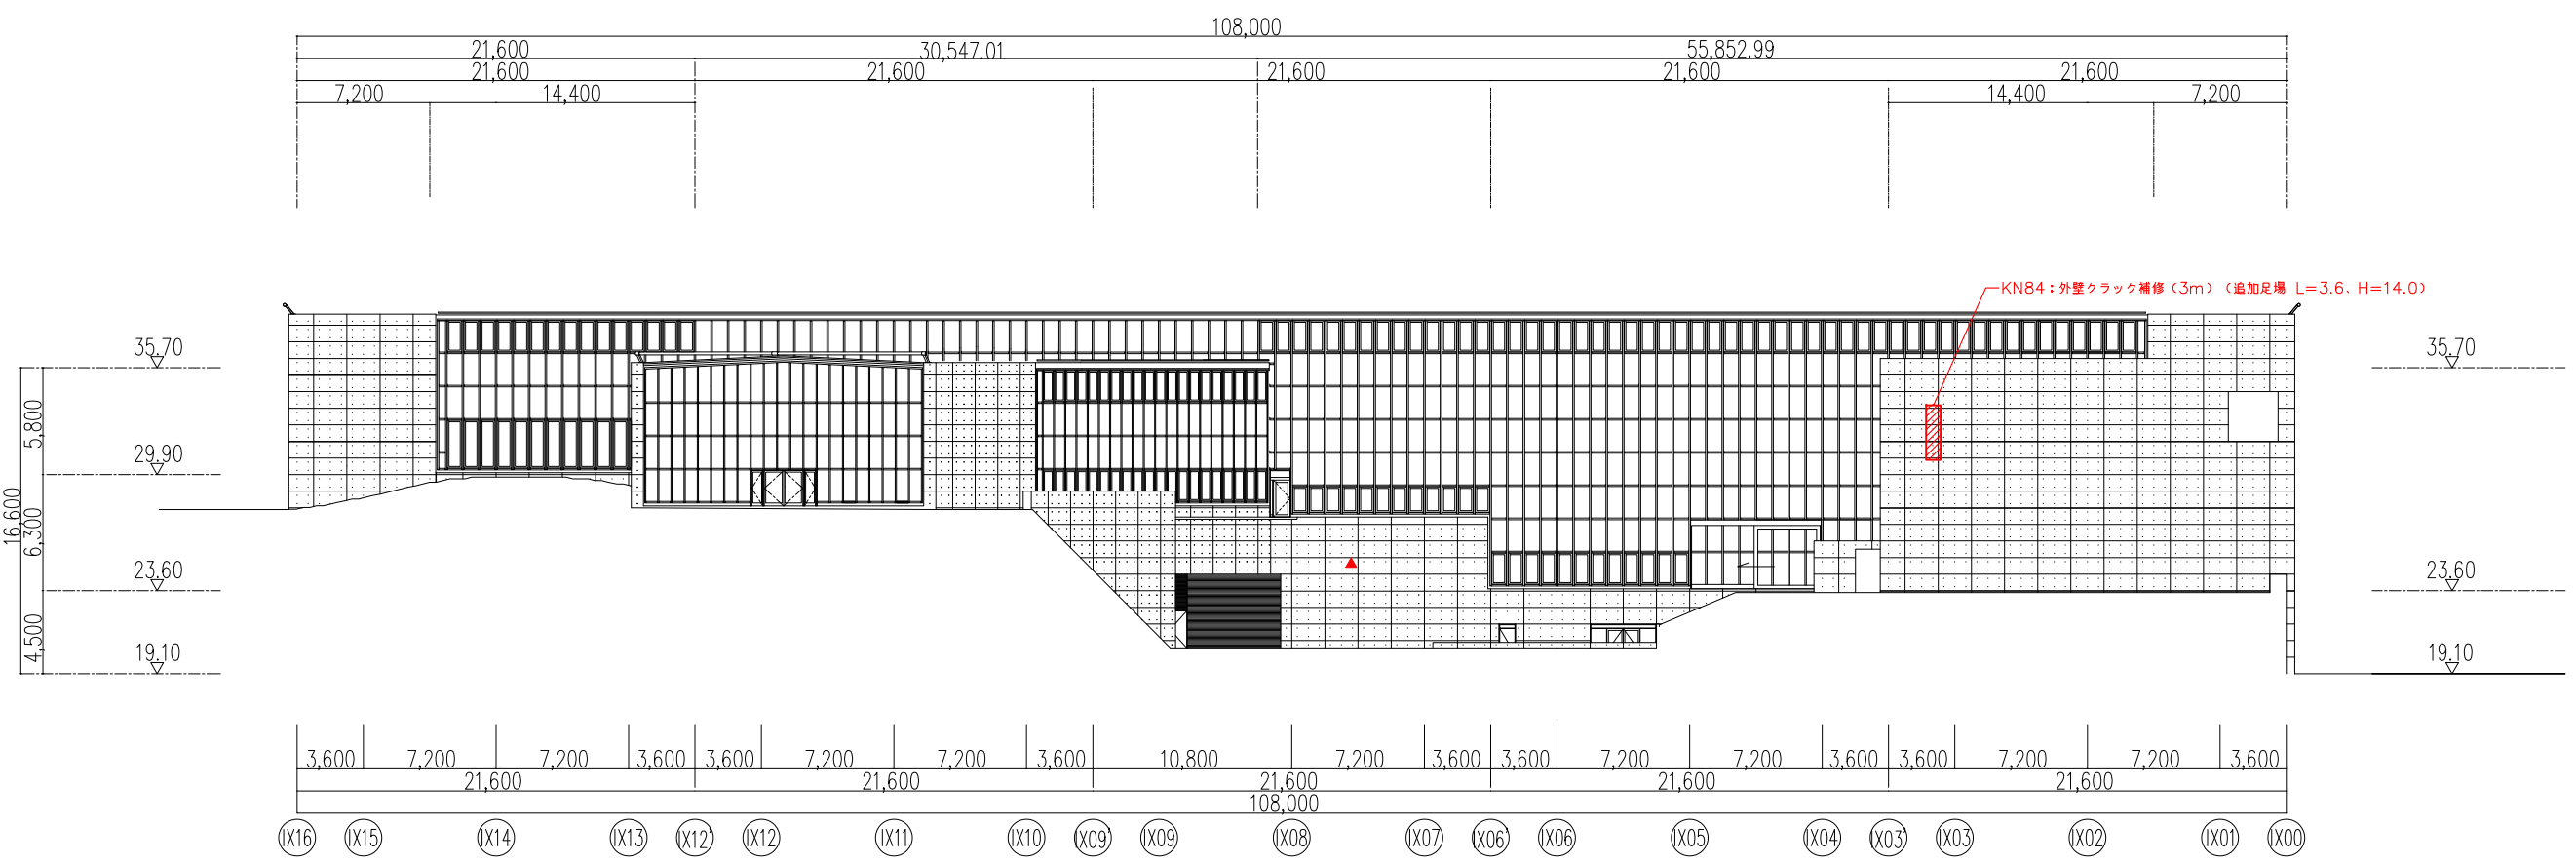


西立面図

SHIMIZU DESIGN BUILD SINCE 1804	* ガラス廻りシーリング打替SR-2、ガラスクリーニング、外部足場（干渉部縦載役採共） * 外部建具廻りシーリング打替SR-2、MS-2 * 壁補修・通気管塗装 計104m * 外壁クラック補修（L=2m）25カ所（凡例：▲）	竣工図 竣工日 '25.03.10	整理番号 A 30	清水建設 清水建設株式会社関西支店一級建築士事務所 現場部又は支店	設計責任者 中川 建 設計部長 小山 裕之 グループ長 加地 剛之 担当 担当	'25-03-10 年月日 1/200(A1) 1/400(A3) 縮尺	71 238005 淡路夢舞台公苑温室大規模修繕工事 （現況）東・西 立面図	A - 30	一級建築士 第259248号 中川 建
	現場部又は支店								


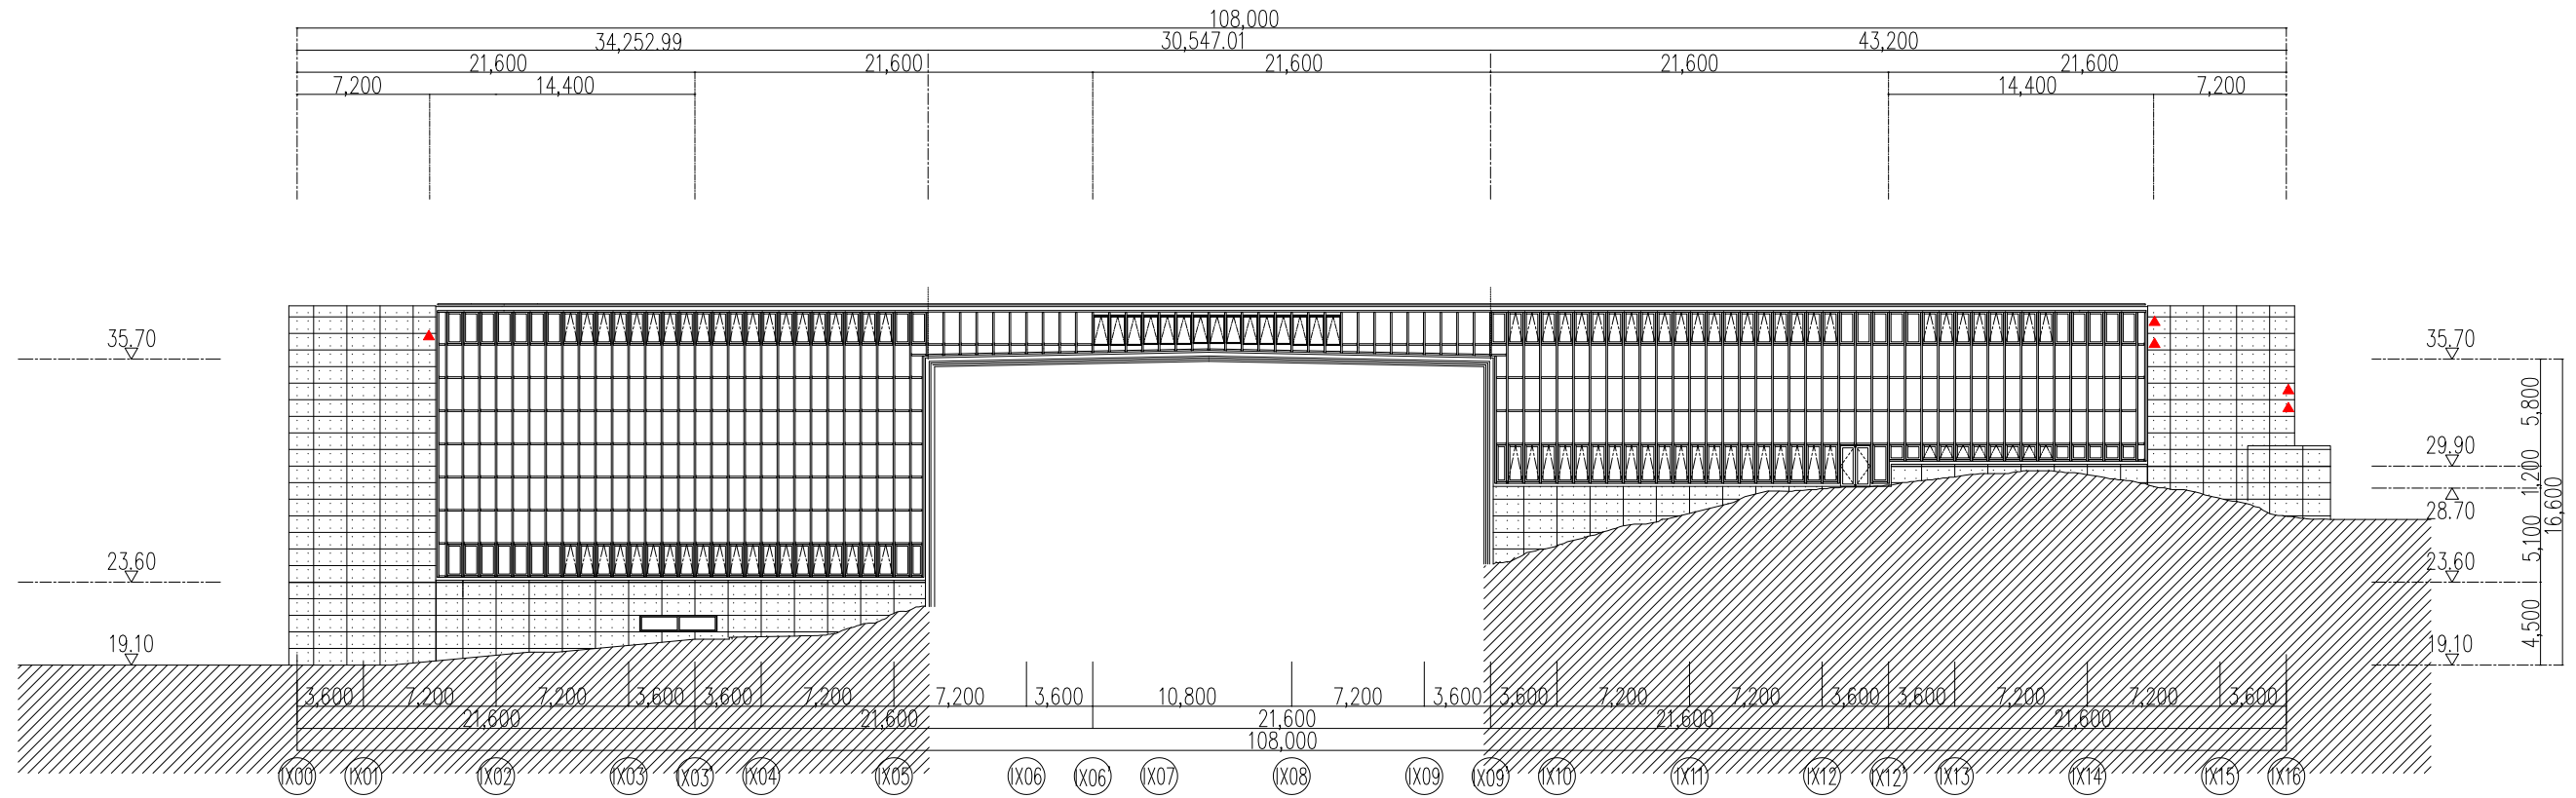



IY00立面図

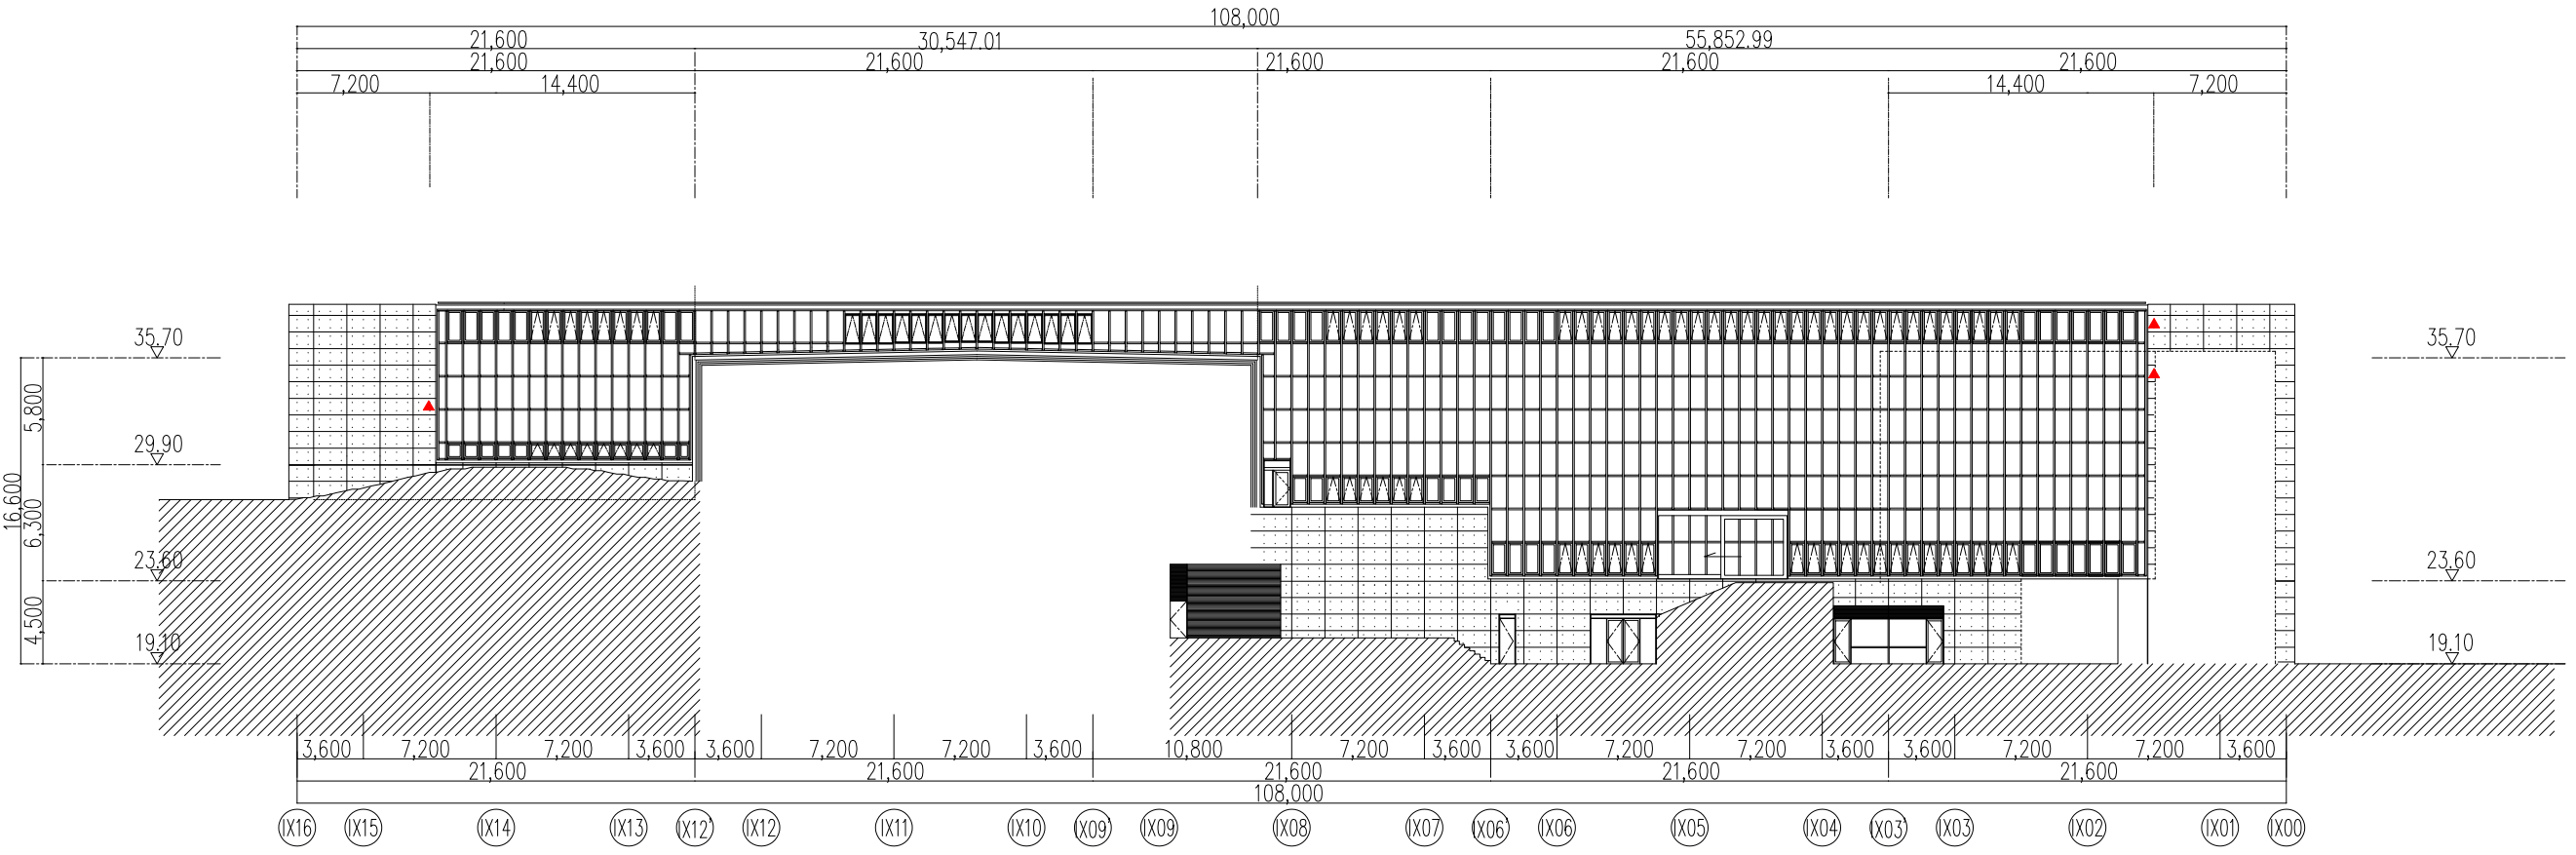


IY04立面図

SHIMIZU DESIGN BUILD SINCE 1804	*ガラス廻りシーリング打替SR-2、ガラスクリーニング、外部足場(干渉部縦載役採共) *外部建具廻りシーリング打替SR-2、MS-2 *壁種塗装・通気管塗装 計104m *外壁クラック補修(L=2m) 25カ所(凡例:▲)	竣工図 竣工日 '25.03.10	整理番号 A 31	清水建設 清水建設株式会社関西支店一級建築士事務所 原簿部又は支店	設計責任者 中川 建 設計部長 小山 裕之 プループ長 加地 剛之 担当 担当	'25-03-10 年月日 1/200(A1) 1/400(A3) 縮尺	71 238005 淡路夢舞台公苑温室大規模修繕工事 (現況) IY00・IY04 立面図	A - 31	一級建築士 第259248号 中川 建
	SHIMIZU DESIGN BUILD SINCE 1804								

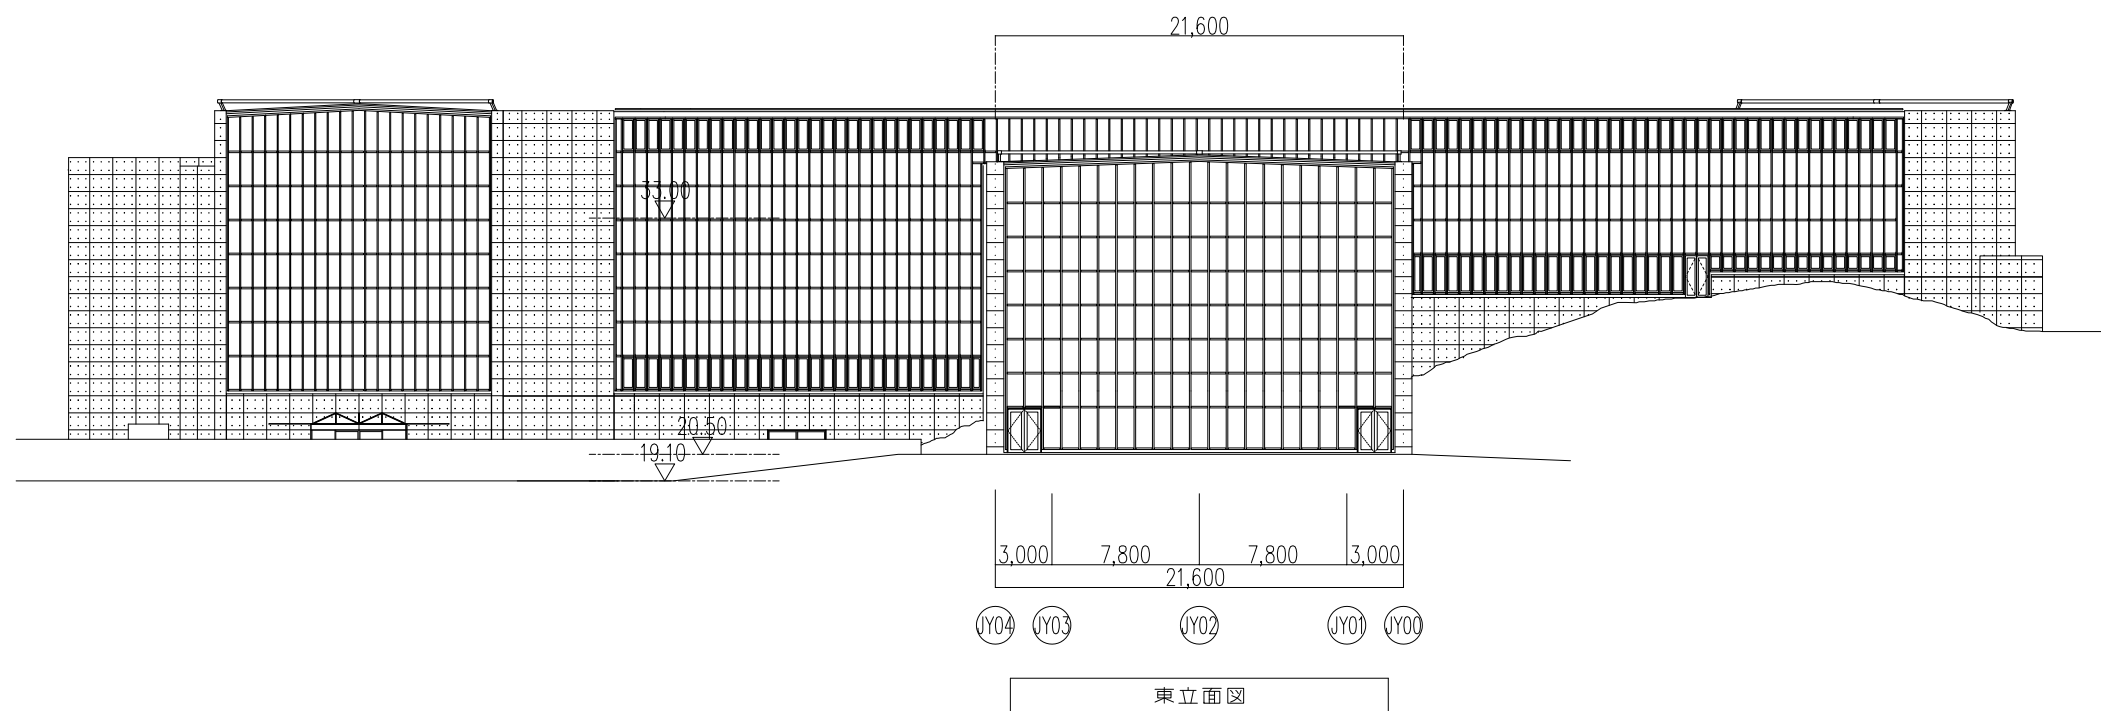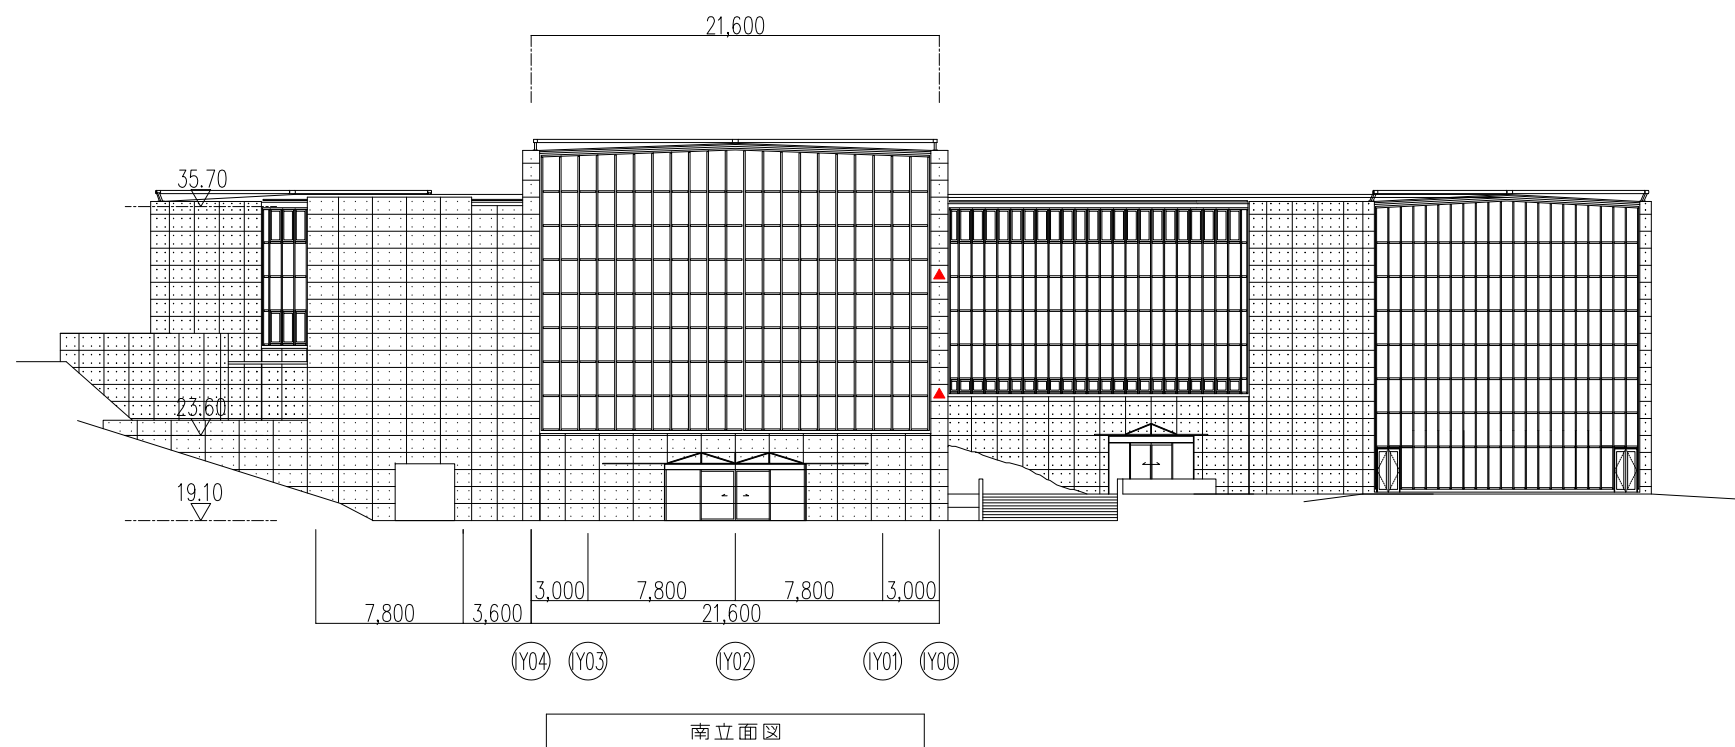

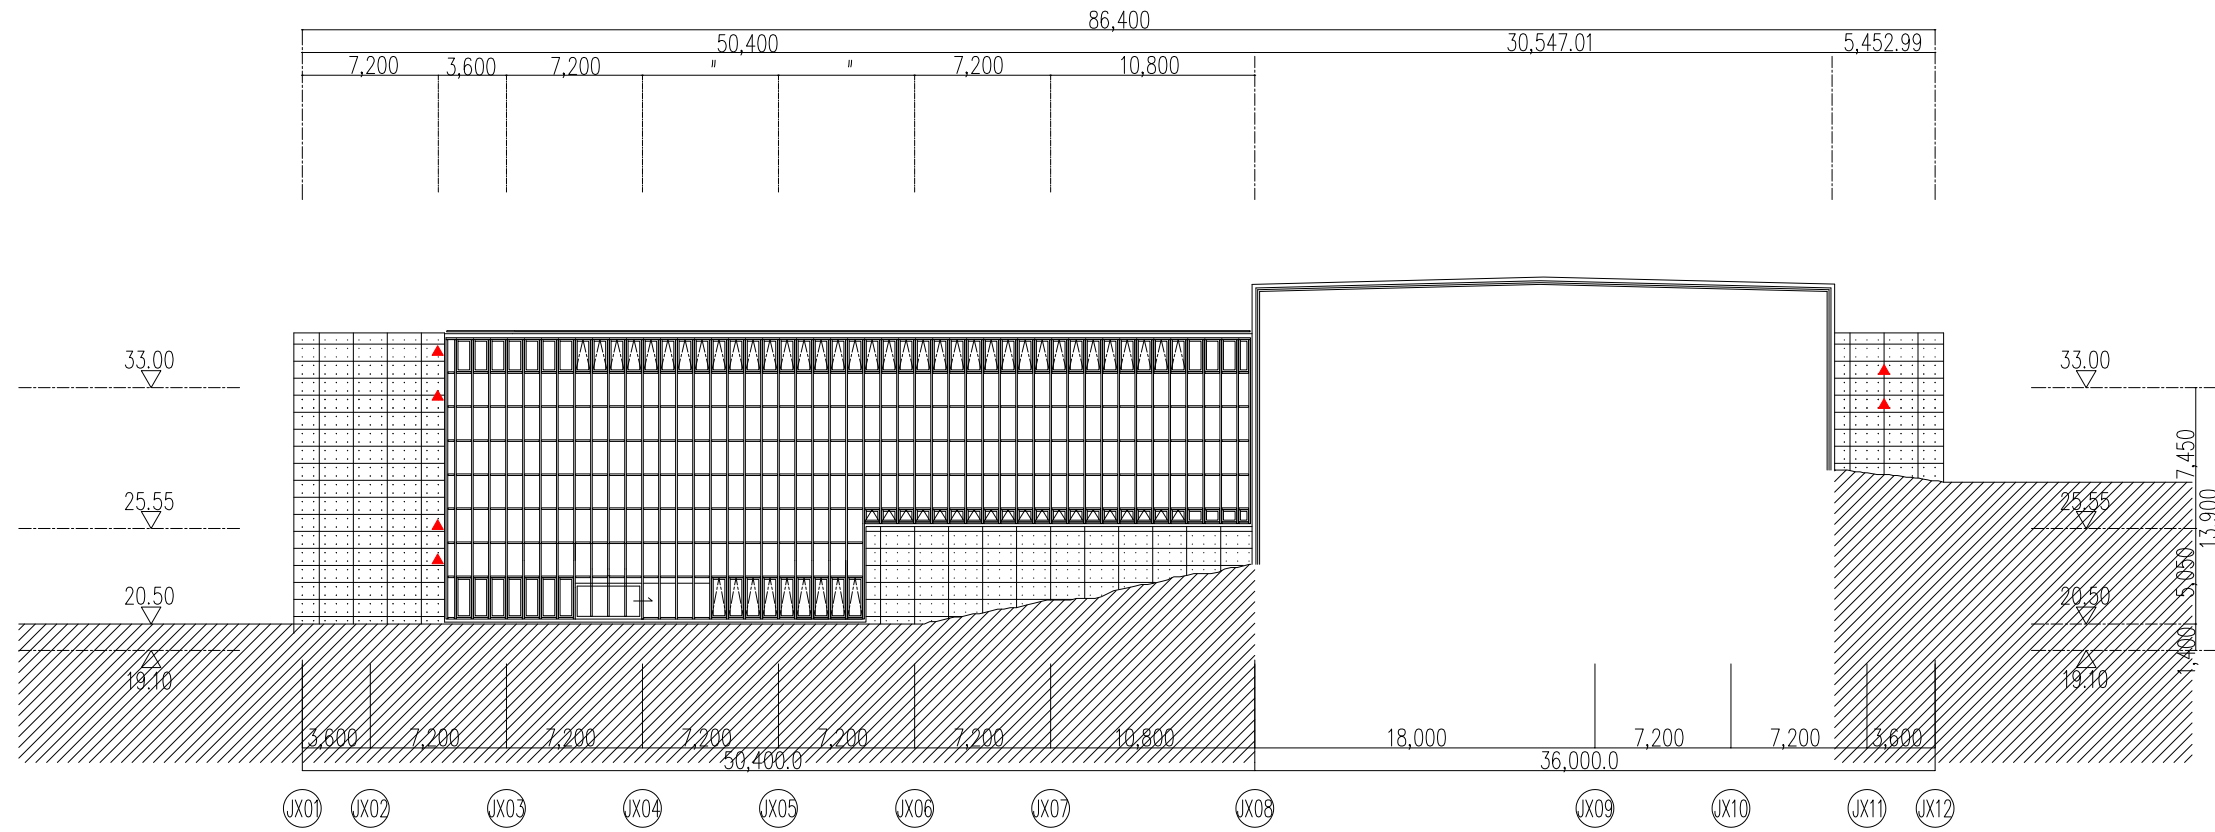


JY00 立面図

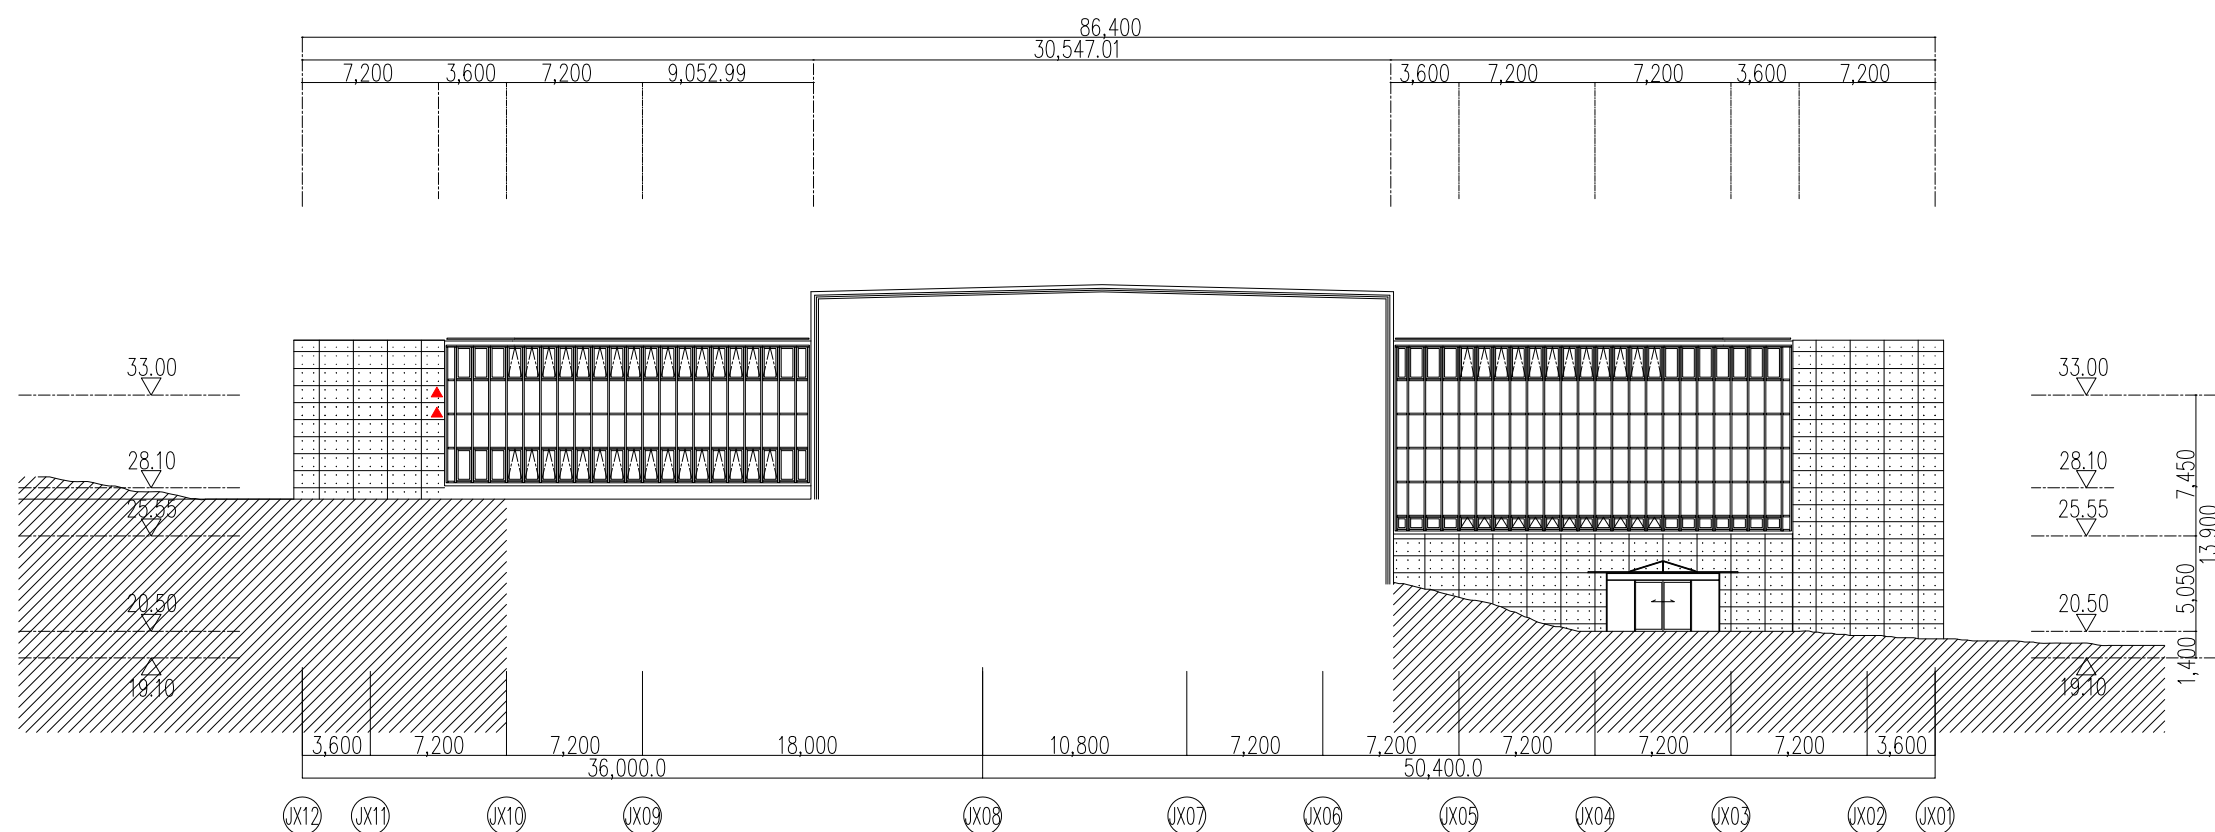


JY04 立面図


SHIMIZU DESIGN BUILD SINCE 1804	* ガラス廻りシーリング打替SR-2、ガラスクリーニング、外部足場（干渉部撤去後採共） * 外部建具廻りシーリング打替SR-2、MS-2 * 壁種塗装・通気管塗装 計104m * 外壁クラック補修（L=2m）25カ所（凡例：▲）	竣工図 竣工日 '25.03.10 工事現場 図面書	整理番号 A 33	清水建設 清水建設株式会社関西支店一級建築士事務所	設計責任者 中川 建 設計部長 小山 裕之 グループ長 加地 剛之 担当 担当	'25-03-10 年月日 1/200(A1) 1/400(A3) 縮尺	71 238005 淡路夢舞台公苑温室大規模修繕工事 （現況）JY00・JY04 立面図	A - 33	一級建築士 第259248号 中川 建
	図面部又は支店								

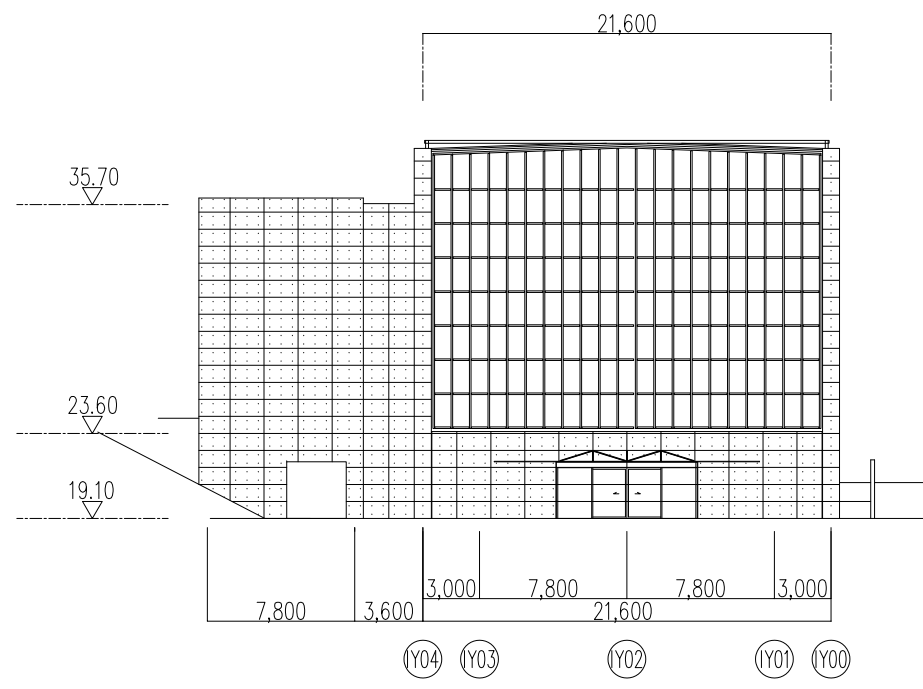


IX00 立面図

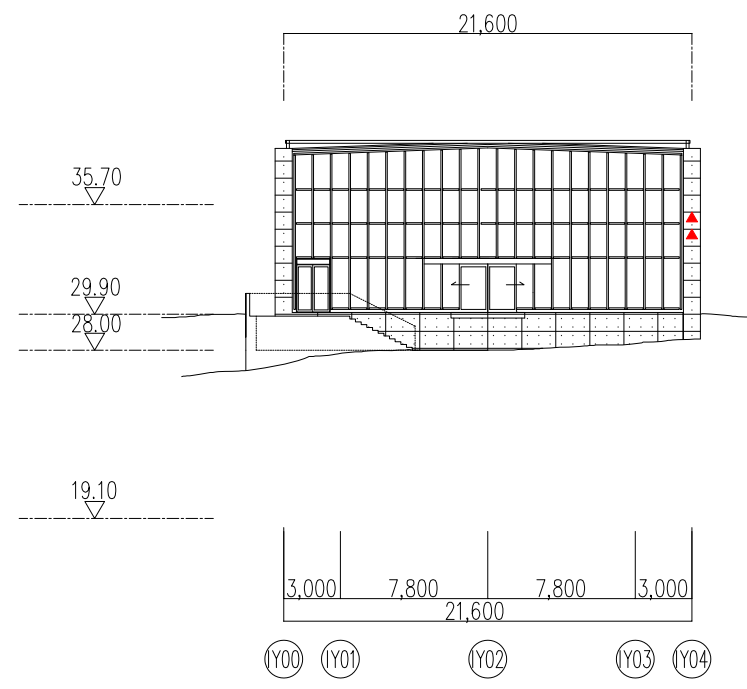




IX16 立面図


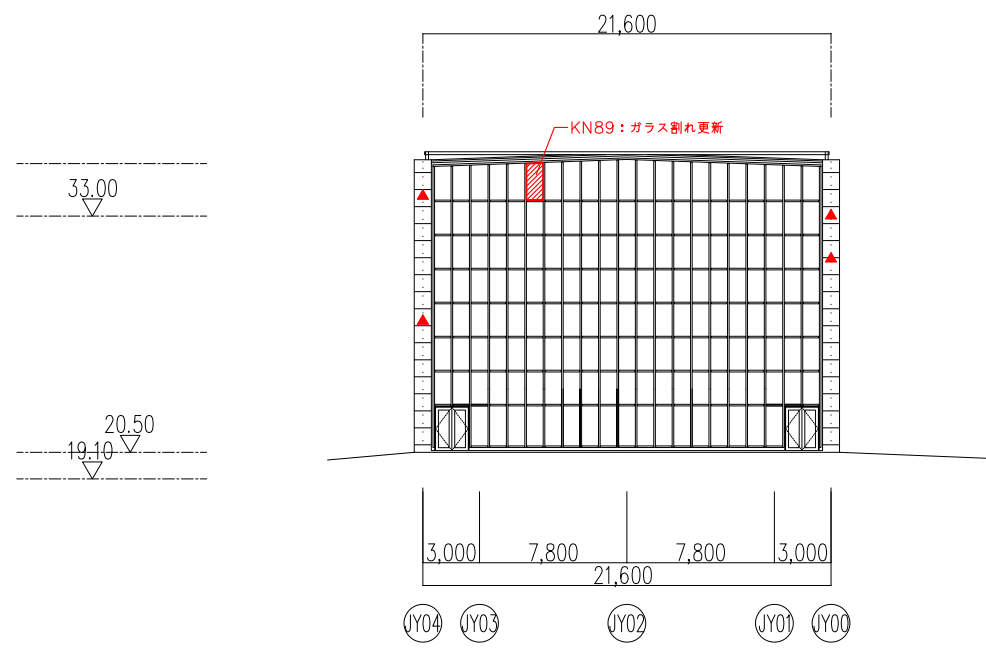


JX01 立面図

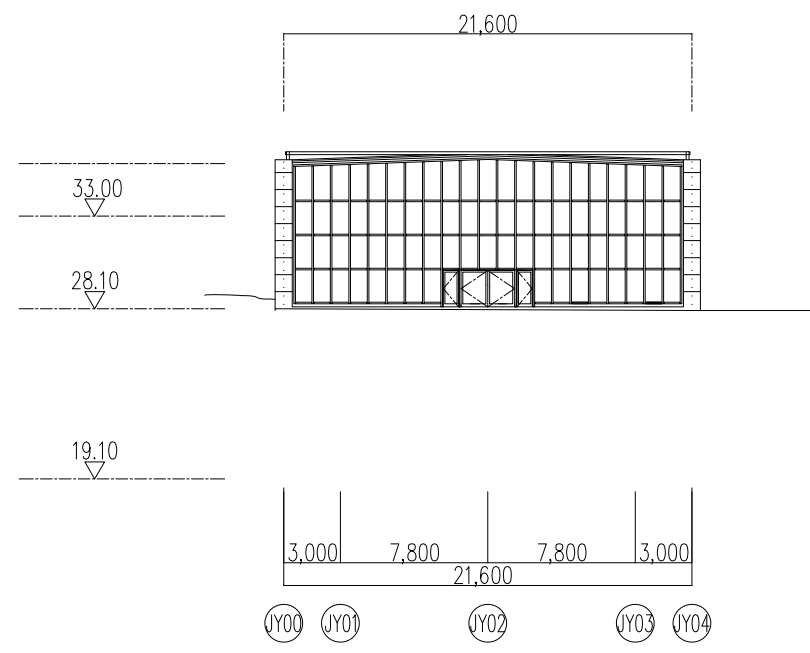

JX12 立面図

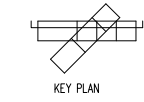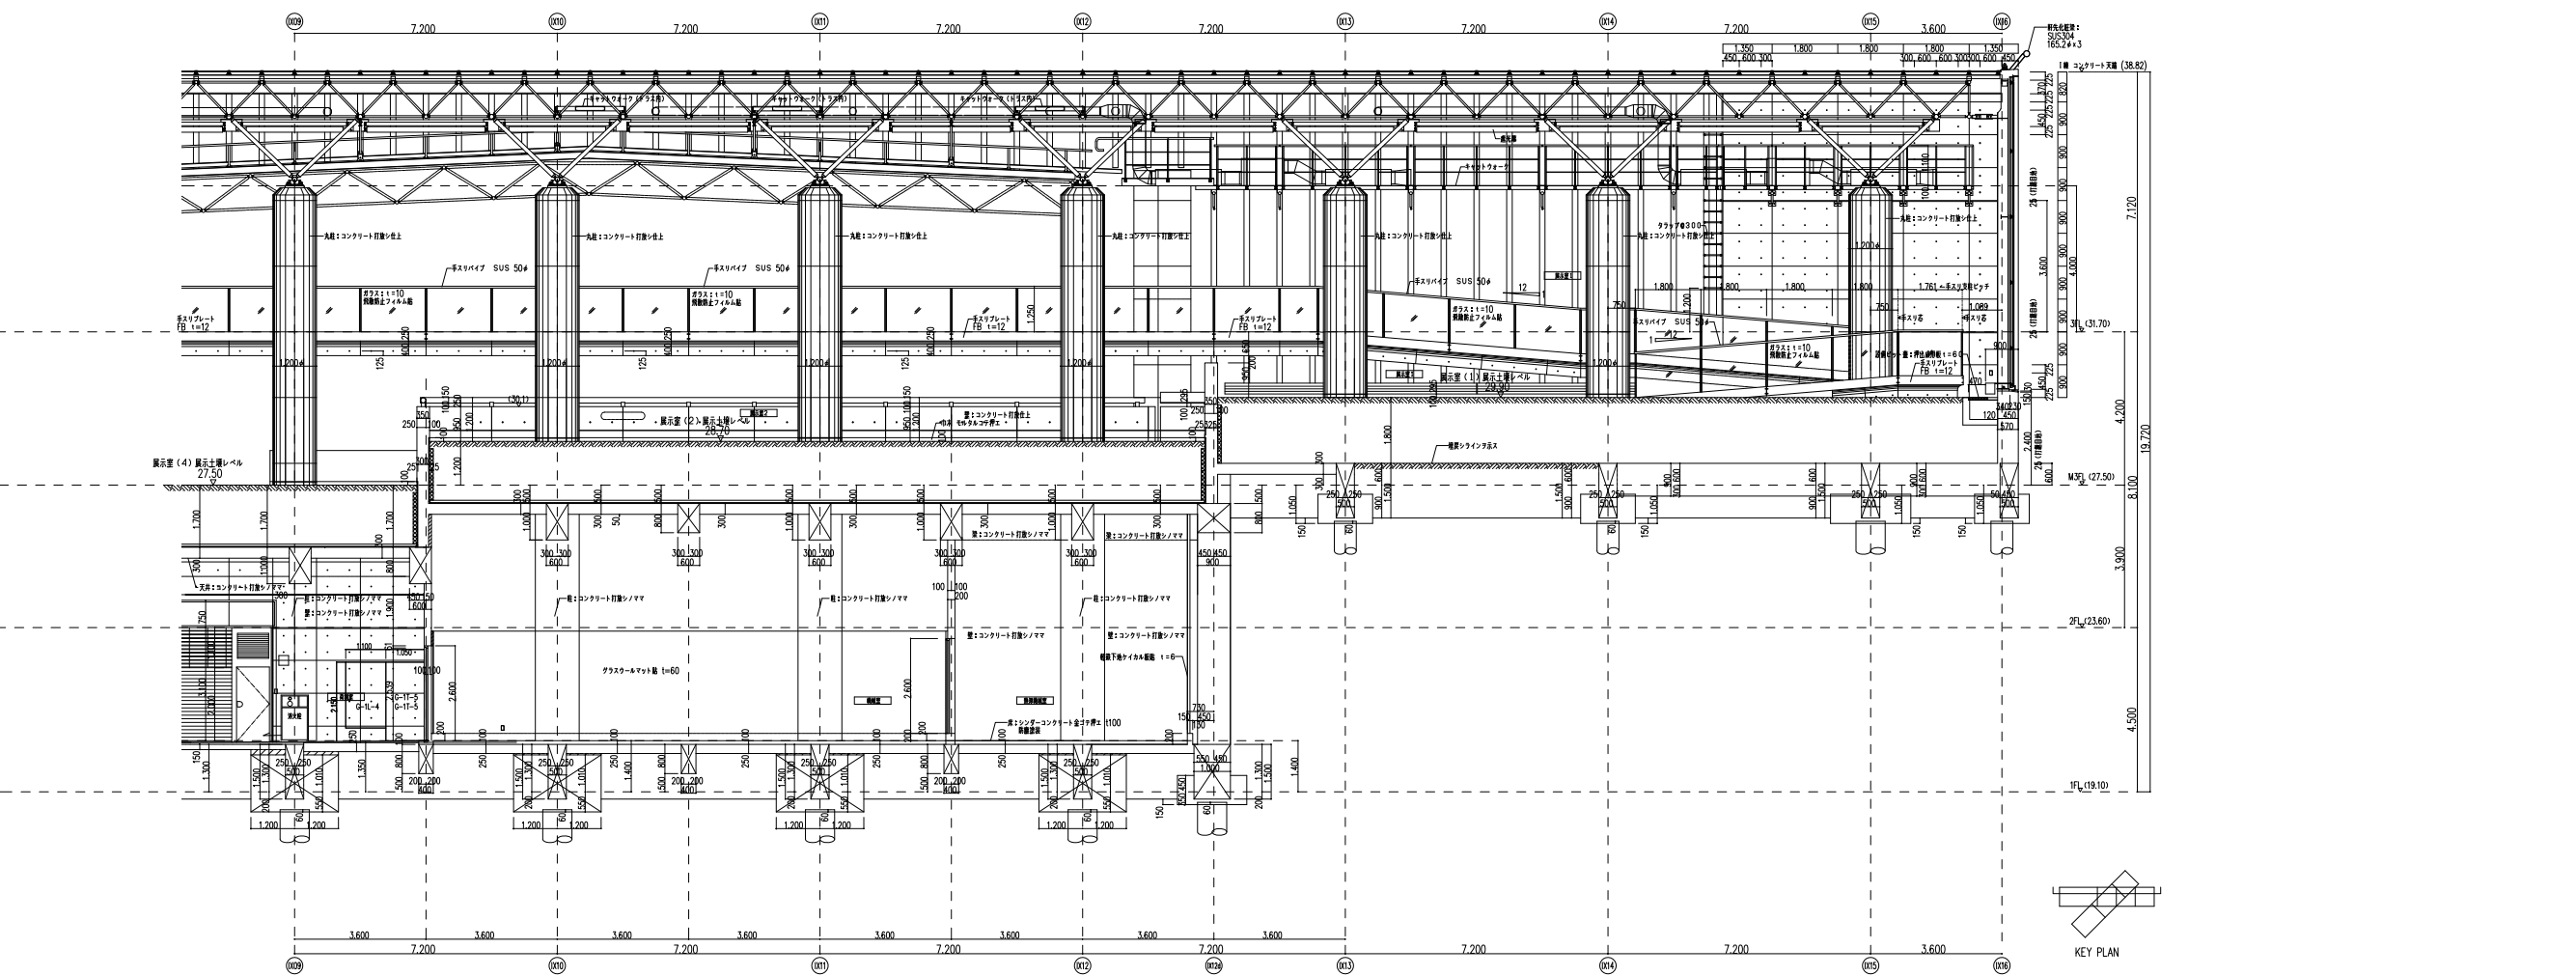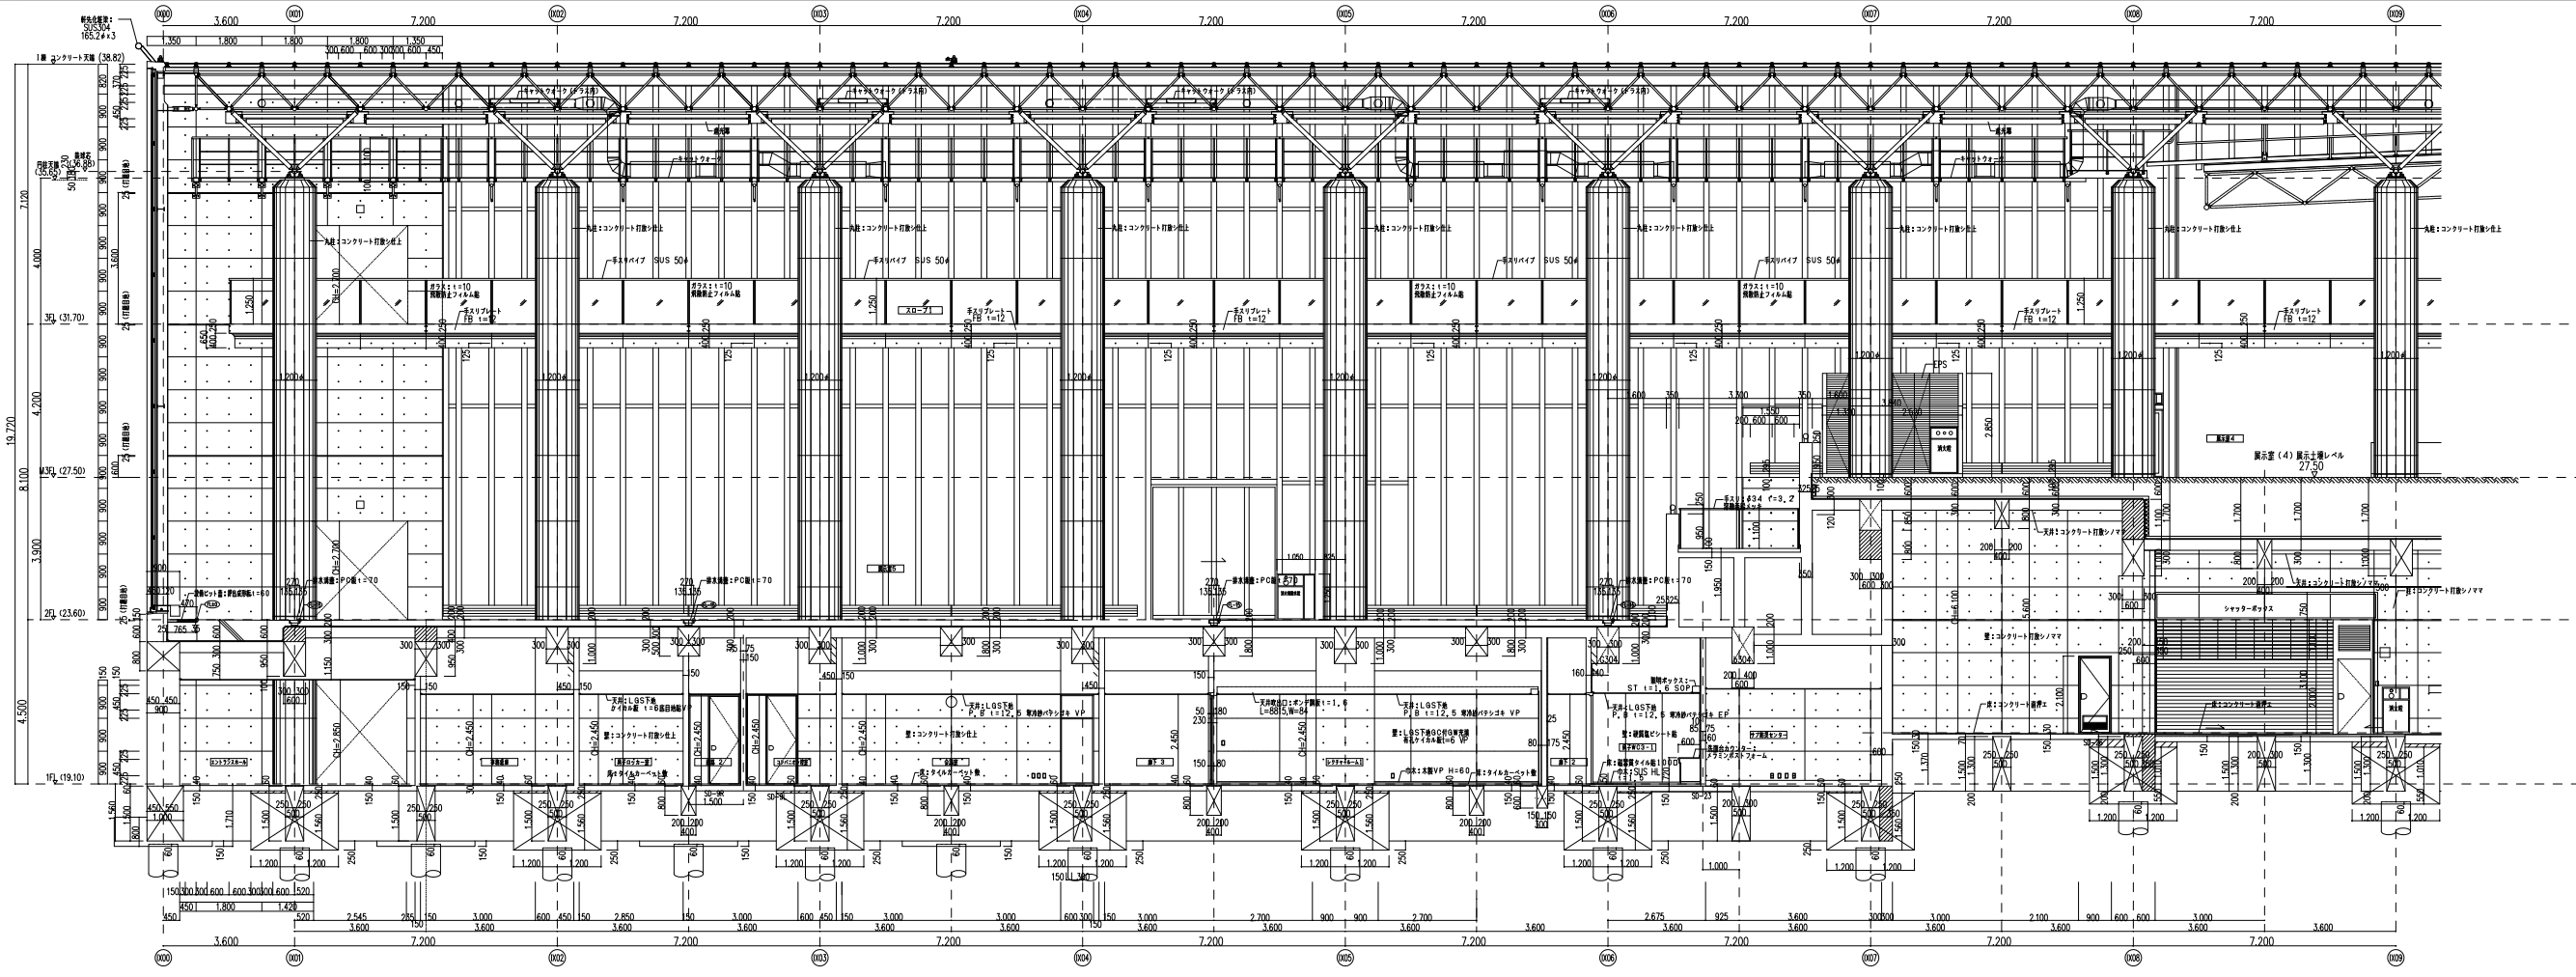

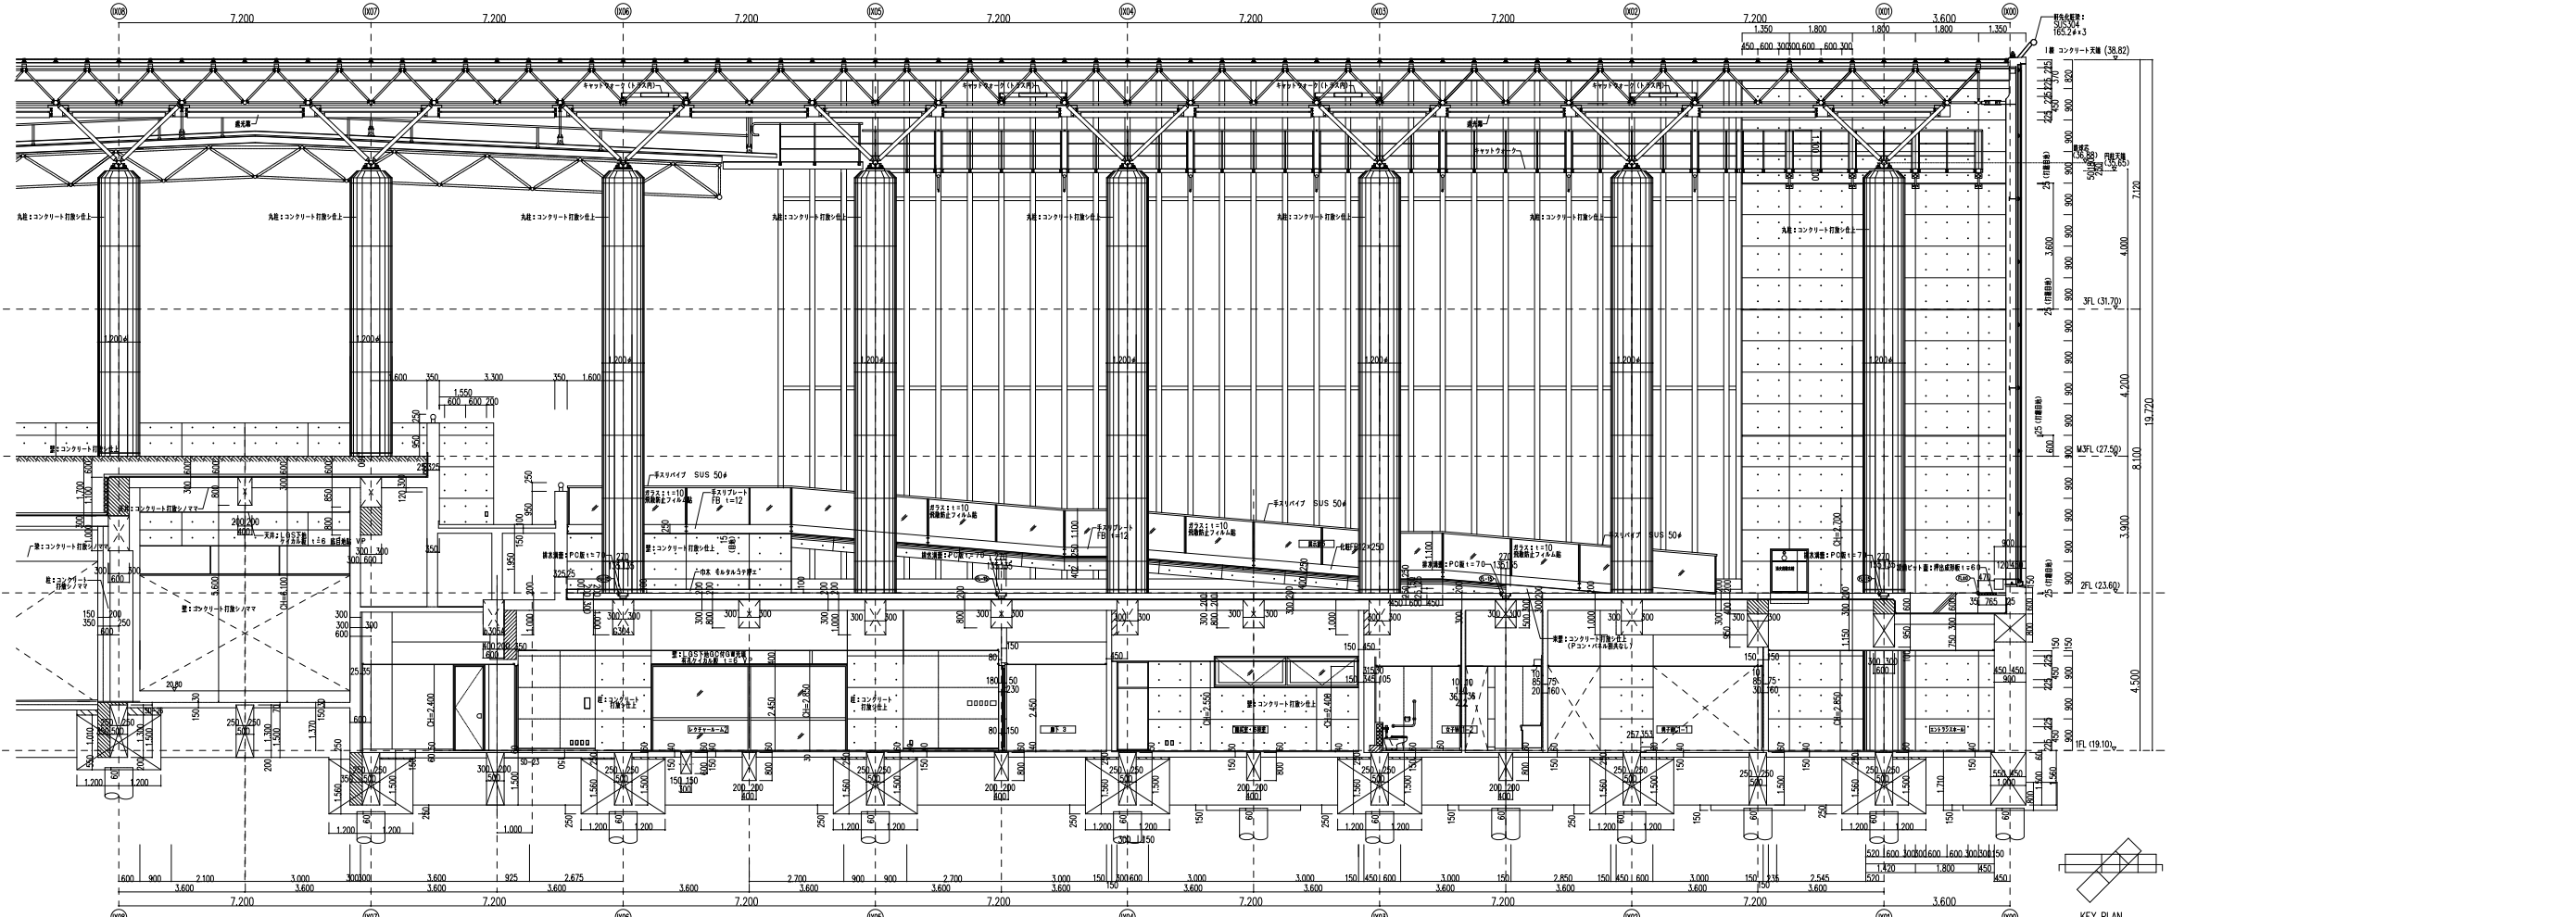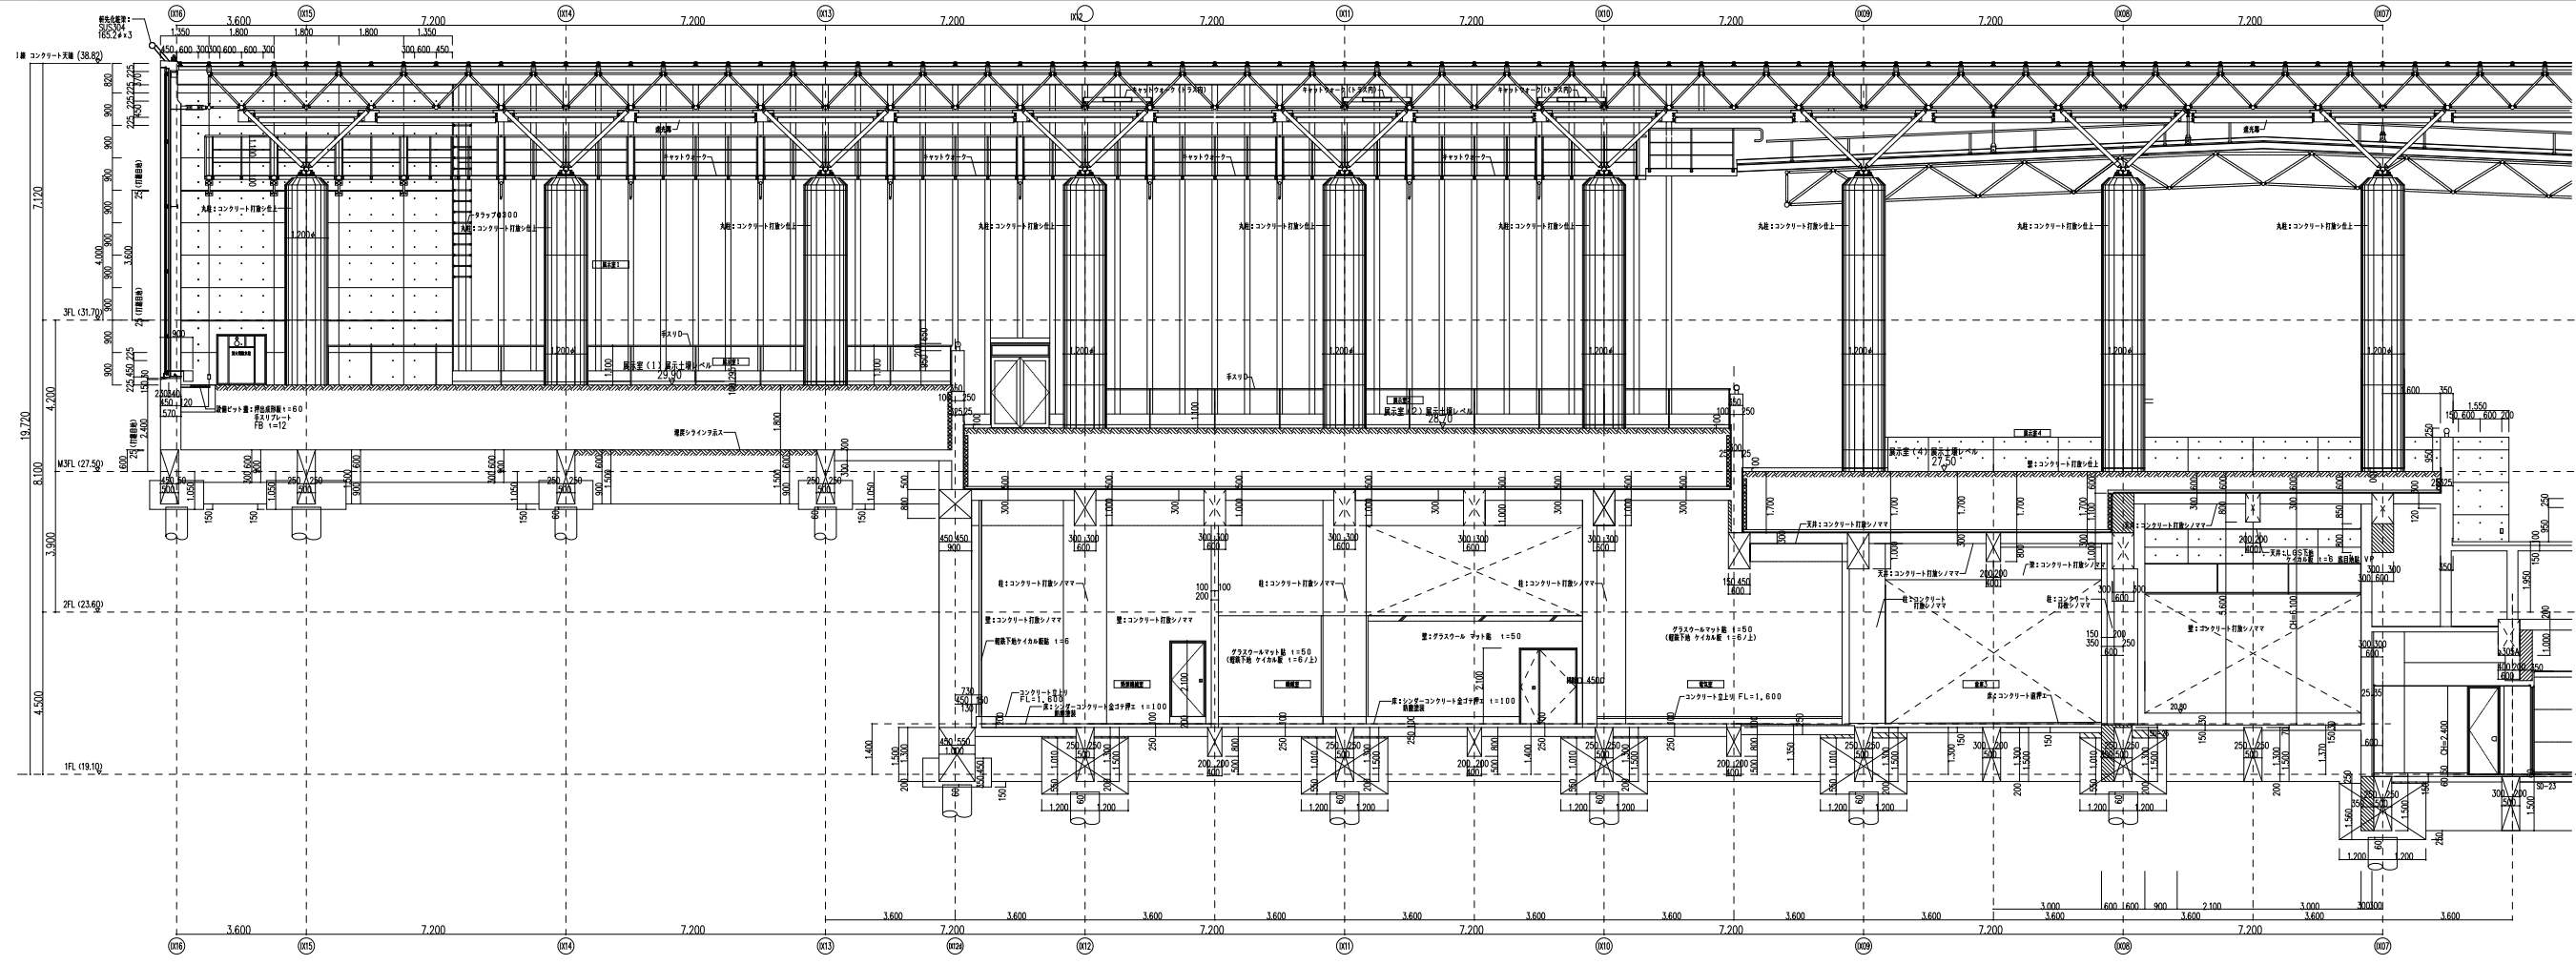





竣工図	整理番号
竣工日 '25.03.10	A 36
上巻図面	図面番号

建築設計2部	設計責任者	設計部長	グループ長	担当	担当
	中川 建	小山 裕之	加地 剛之		

'25.03.10	71 238005
年月日	淡路夢舞台公苑温室大規模修繕工事
1/100(A1)	
1/200(A3)	

A - 36	一級建築士 第259248号
	中川 建

(現況) 断面図 No.2

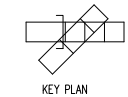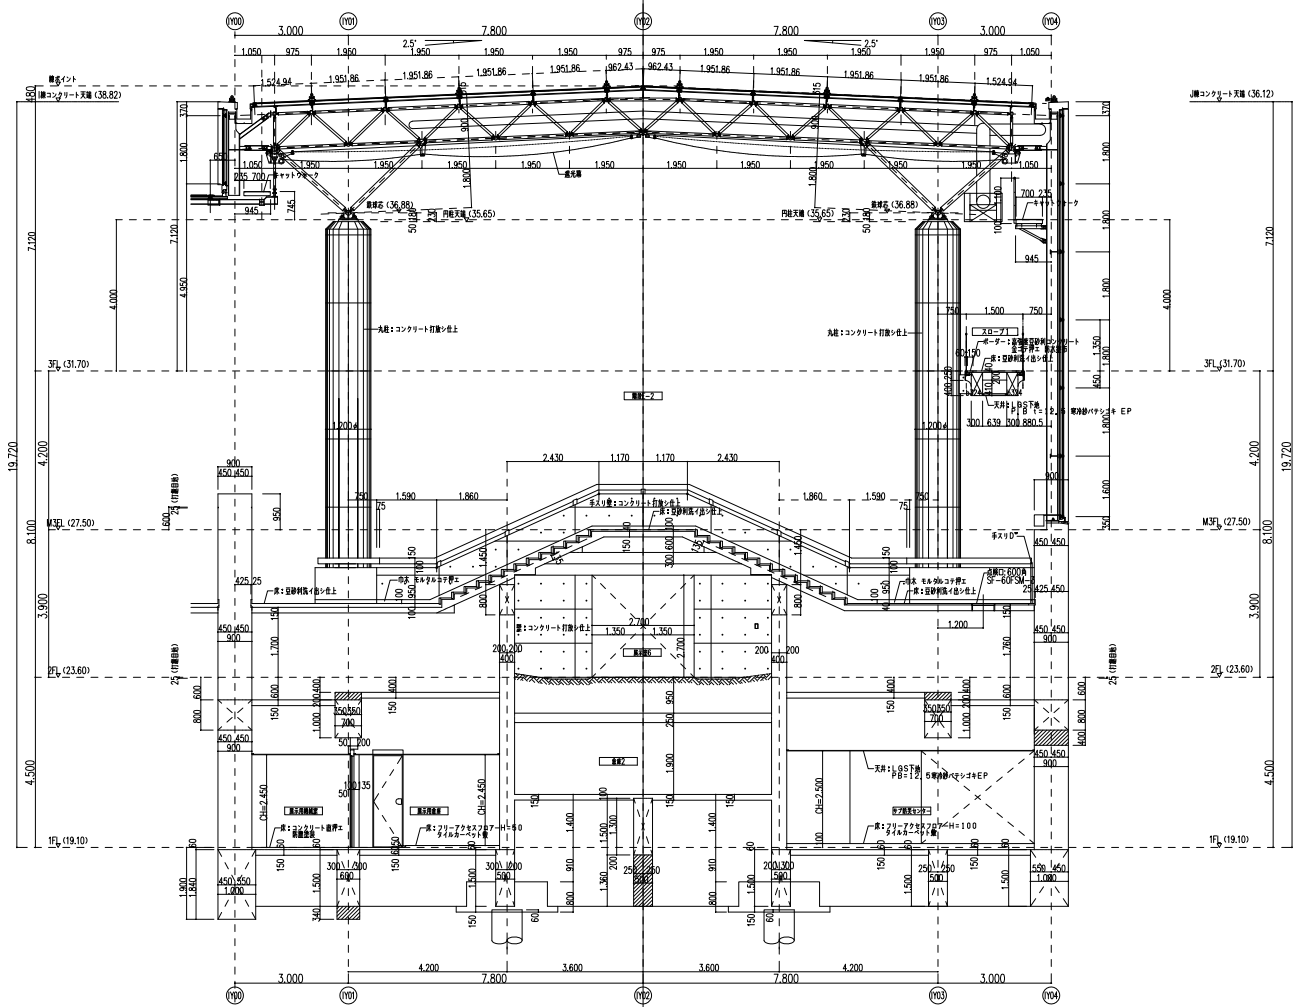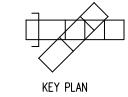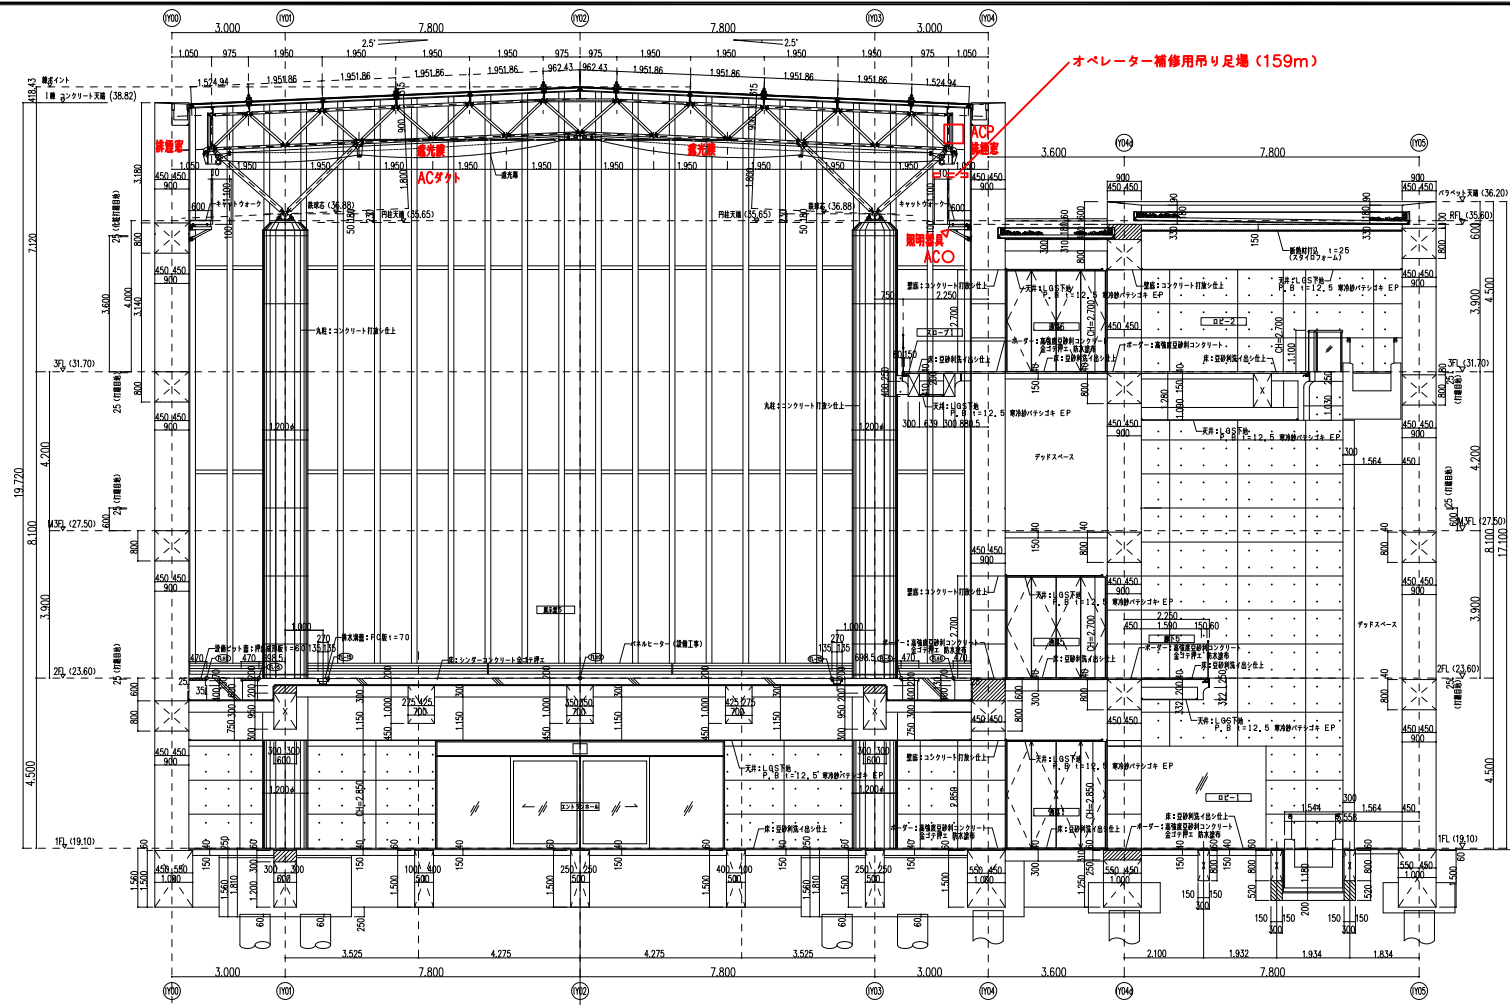

*自走式ホイールリフト垂直型6m (300B)

SHIMIZU
DESIGN BUILD
SINCE 1804

竣工図	整理番号
竣工日 '25.03.10	A 37
上巻図	図名

清水建設
清水建設株式会社関西支店一級建築士事務所
図面部又は支店


設計責任者	設計部長	グループ長	担当	担当
中川 建	小山 裕之	加地 剛之		



'25-03-10
年月日
1/100(A1)
1/200(A3)
縮尺

71 238005
淡路夢舞台公苑温室大規模修繕工事
(現況) 断面図 No.3

A - 37

一級建築士 第259248号
中川 建

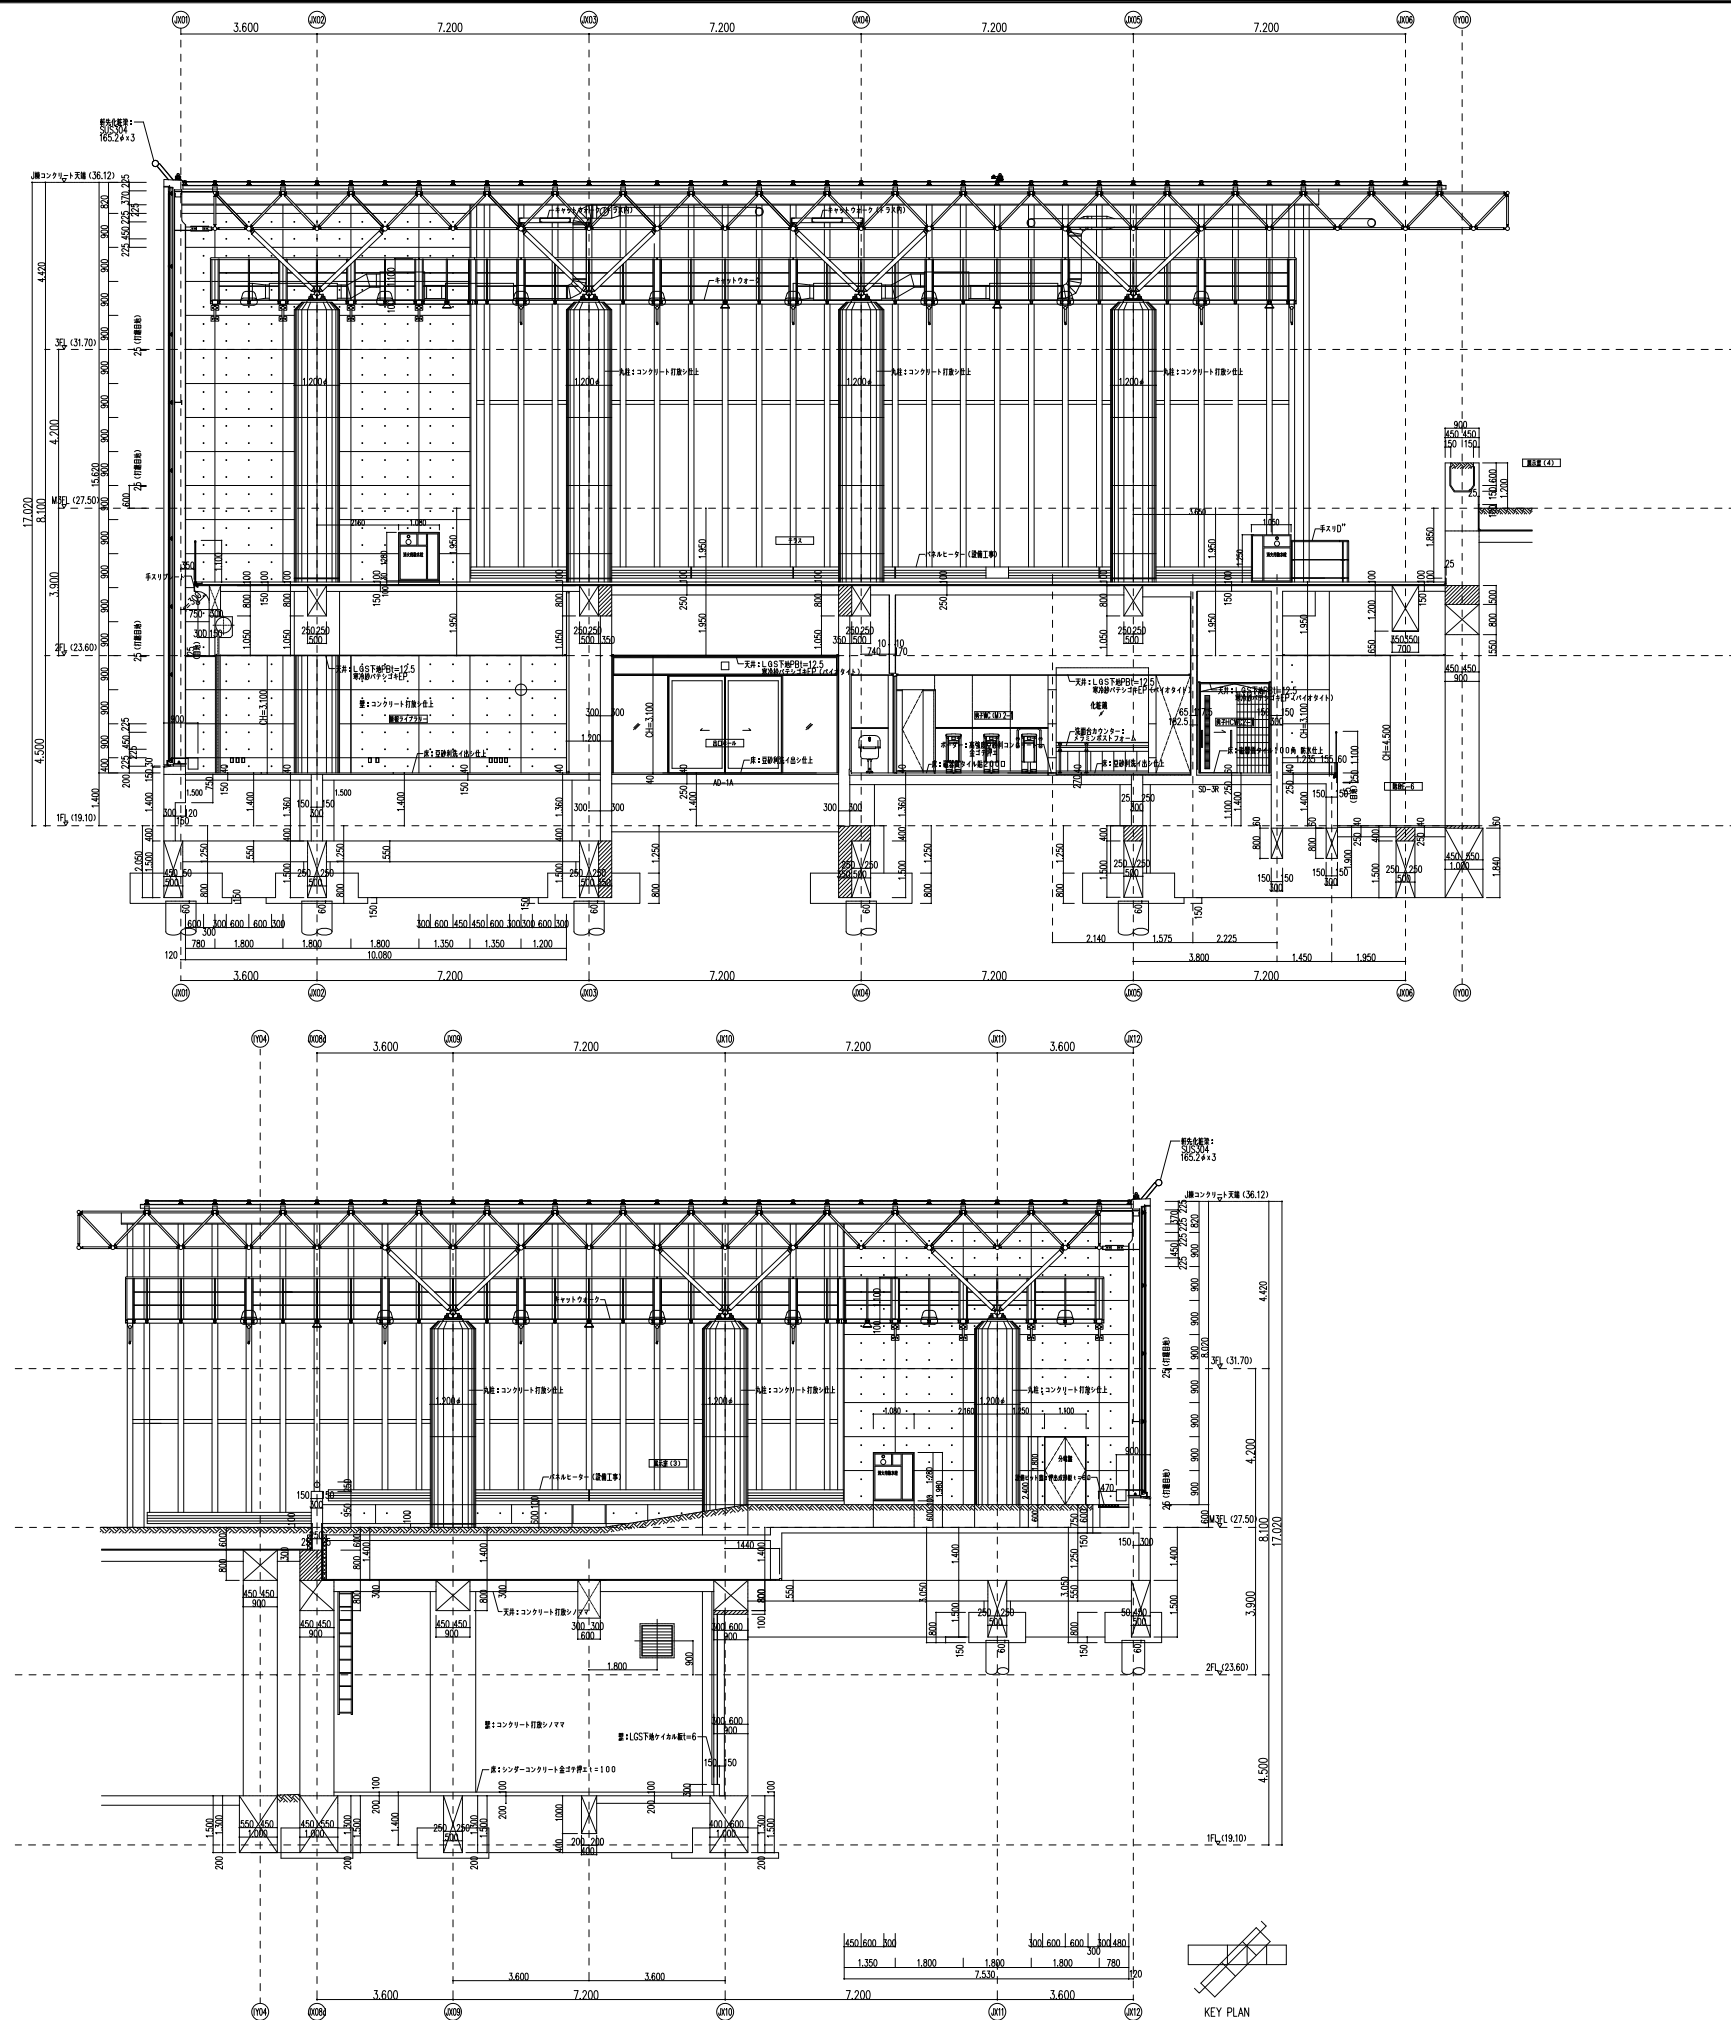

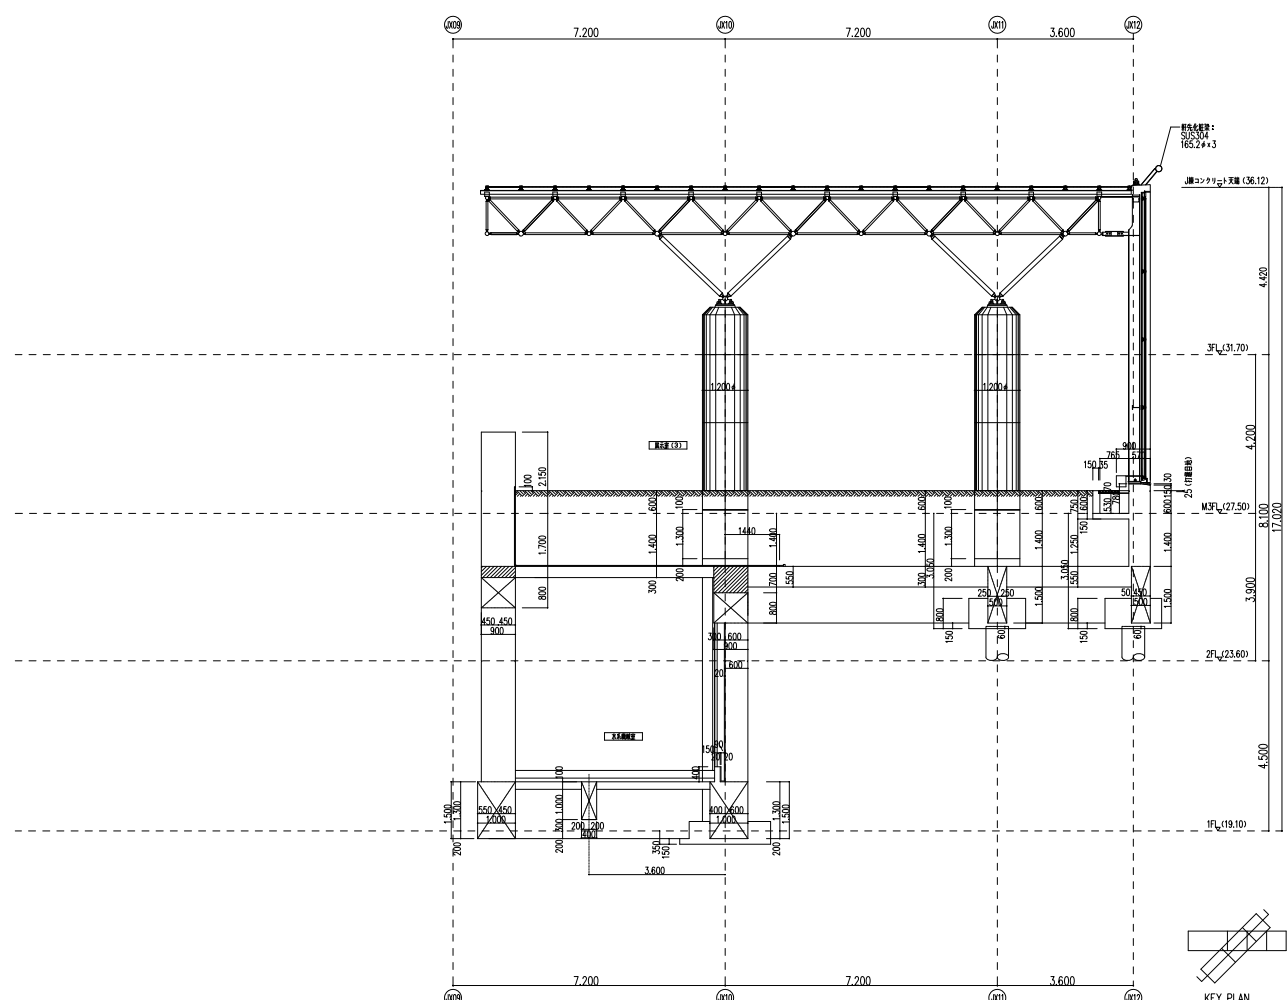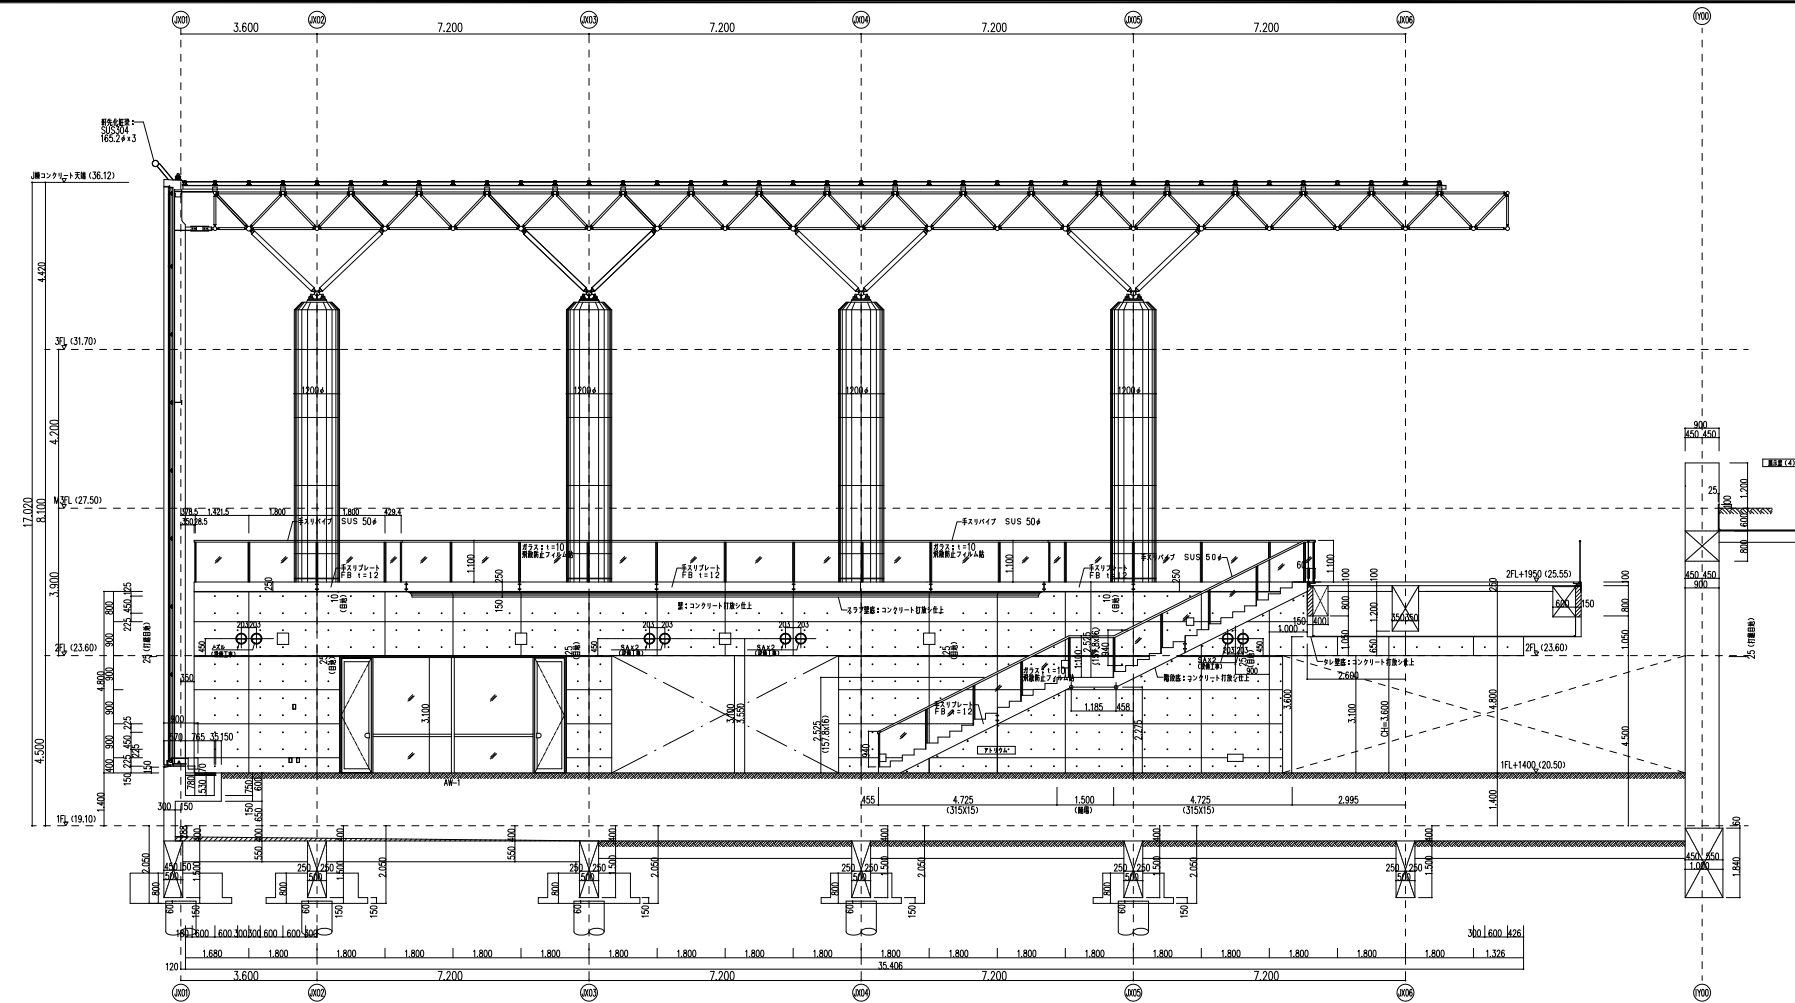

竣工図	整理番号
竣工日 '25.03.10	A 39
上巻図表	図表



清水建設
清水建設株式会社関西支店一級建築士事務所
図表又は支店


設計責任者	設計部長	グループ長	担当	担当
中川 建	小山 裕之	加地 剛之		

'25-03-10
年月日
1/100(A1)
1/200(A3)
縮尺

71 238005
淡路夢舞台公苑温室大規模修繕工事
(現況)断面図 No.5

一級建築士 第259248号
中川 建

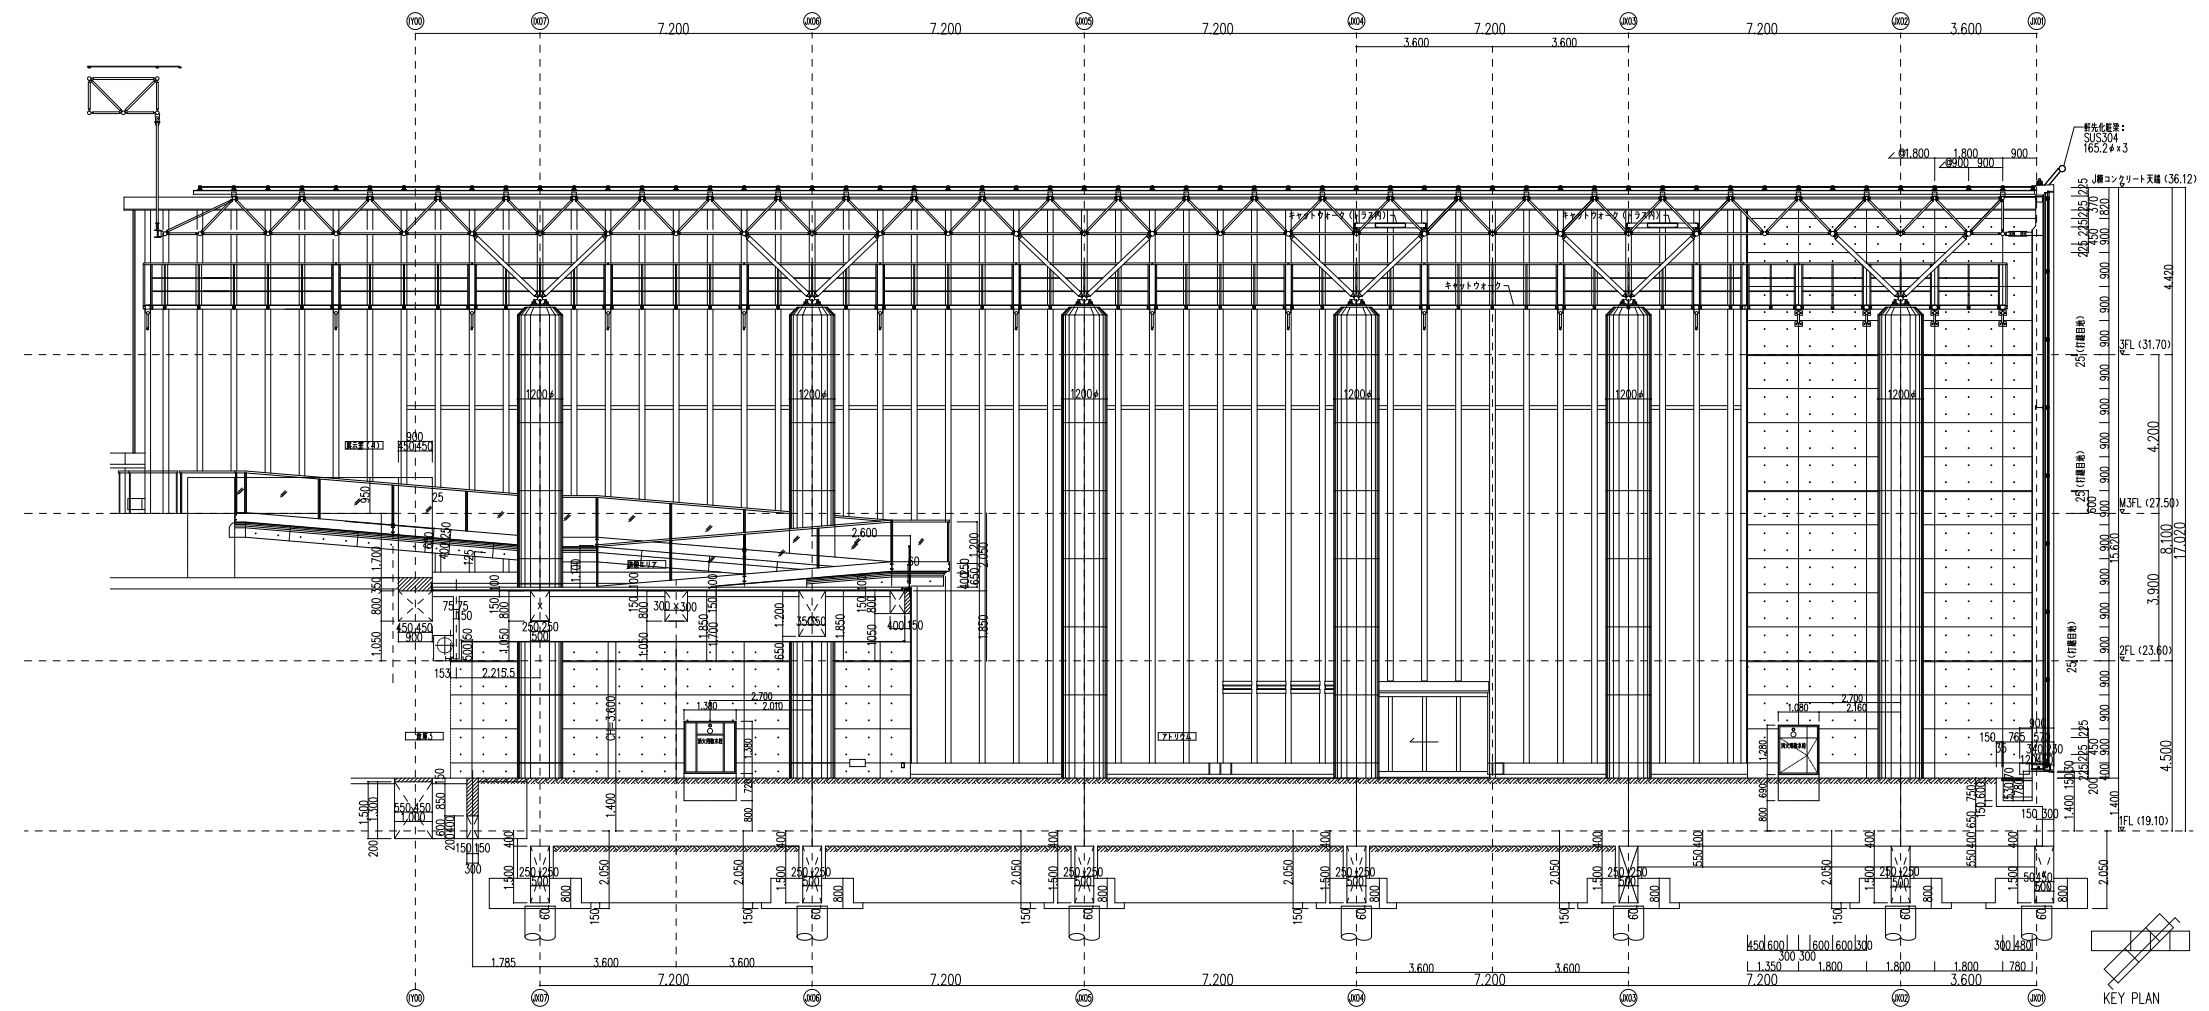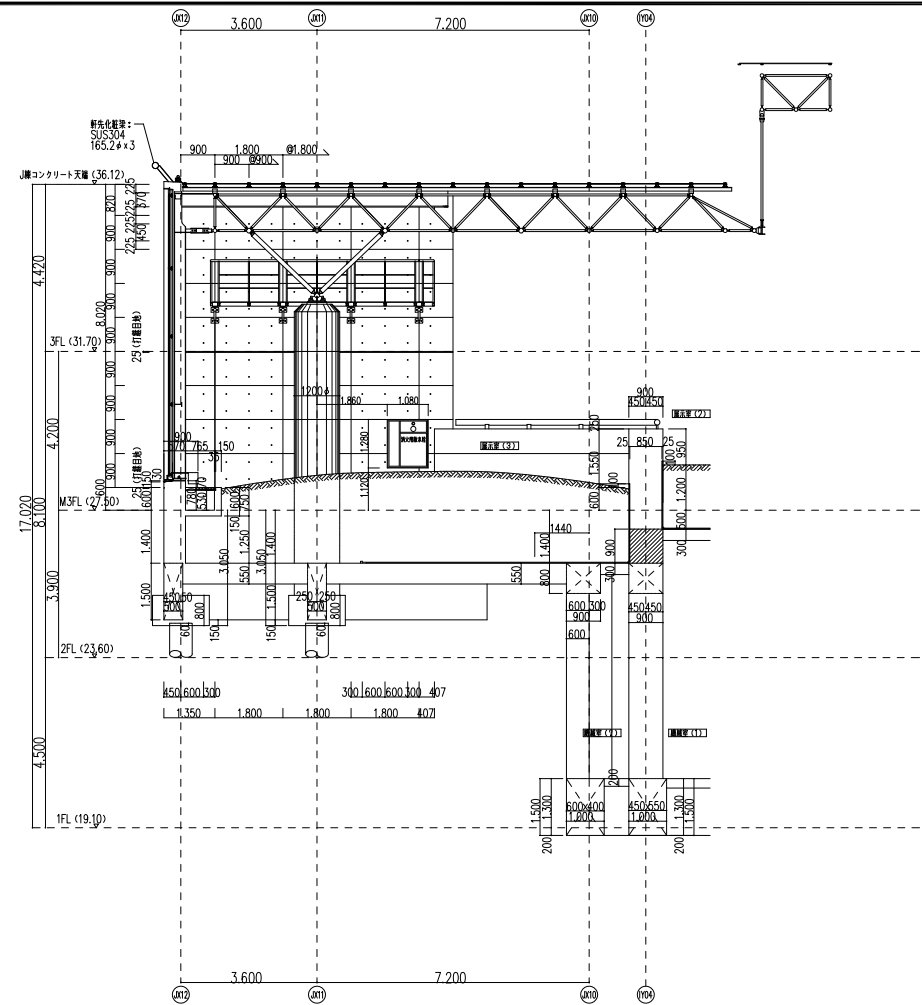

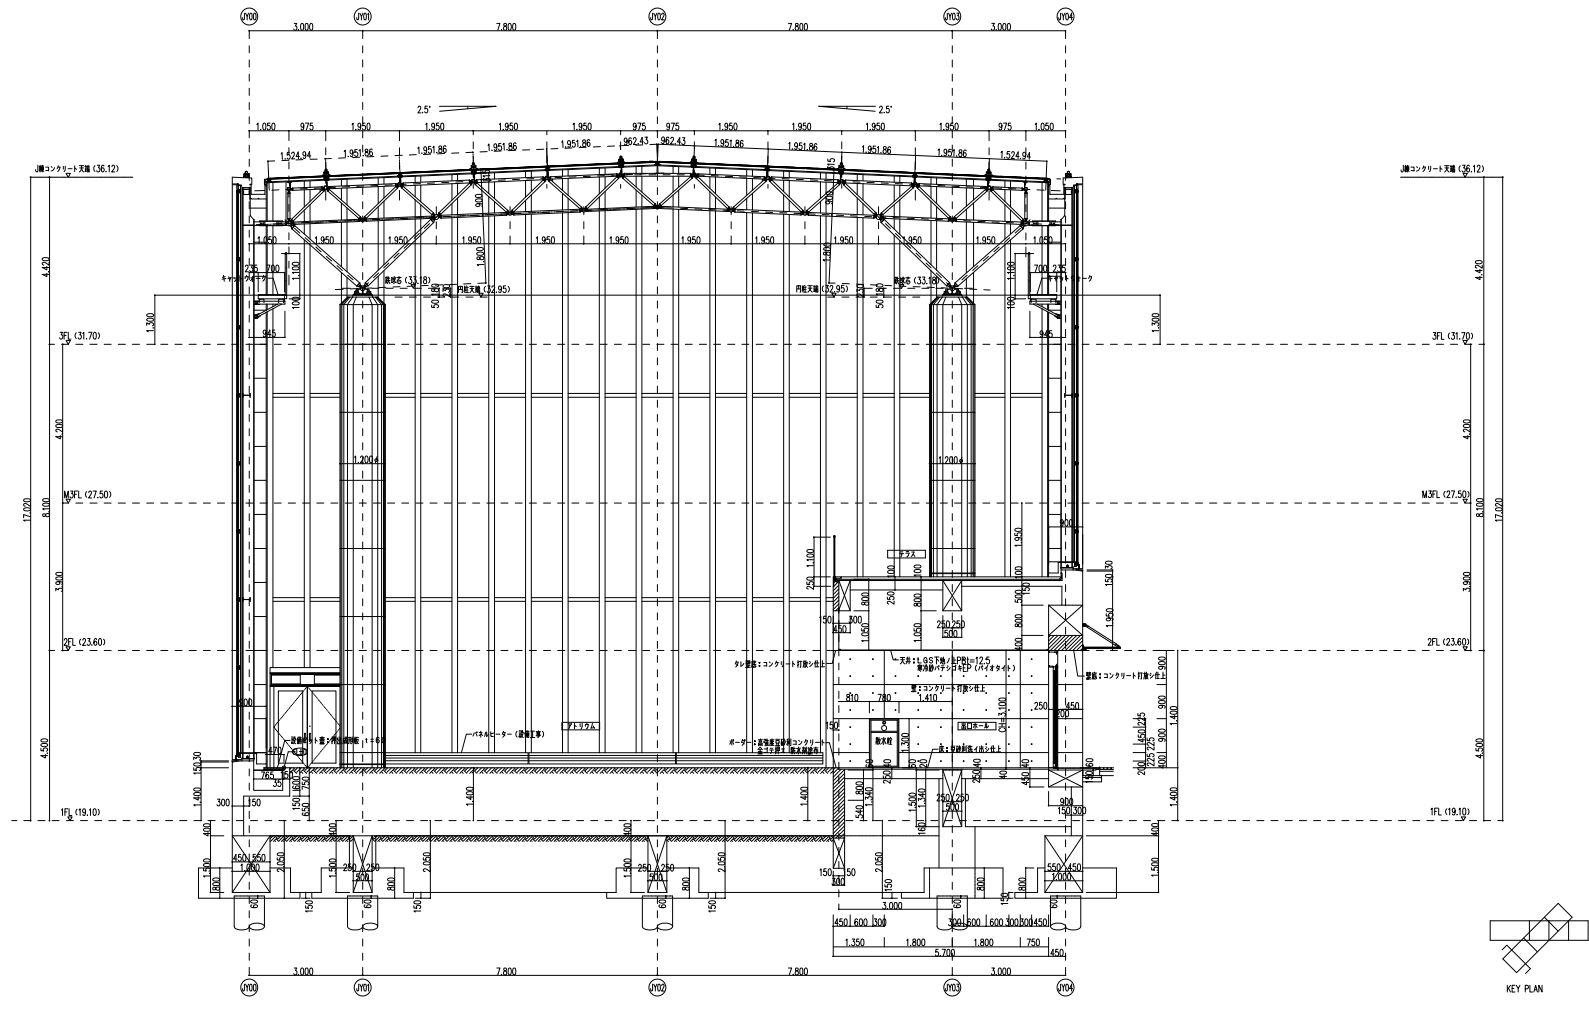

竣工図	整理番号
竣工日 '25.03.10	A 41
上巻図	図番

清水建設

清水建設株式会社関西支店一級建築士事務所
 図番部又は支店

設計責任者	設計部長	グループ長	担当	担当
中川 建	小山 裕之	加地 剛之		

'25-03-10	71 238005
年月日	淡路夢舞台公園温室大規模修繕工事
1/100(A1)	(現況) 断面図 No.7
1/200(A3)	
縮尺	

A - 41	一級建築士 第259248号 中川 建
--------	------------------------